


ca 280 m²



PLAN 1, ENTRÉPLAN

DENNA RITNING BASERAS PÅ ORIGINALRITNING
UPPRÄTTAD AV SWECO FFNS ARKITEKTER AB, GÖTEBORG

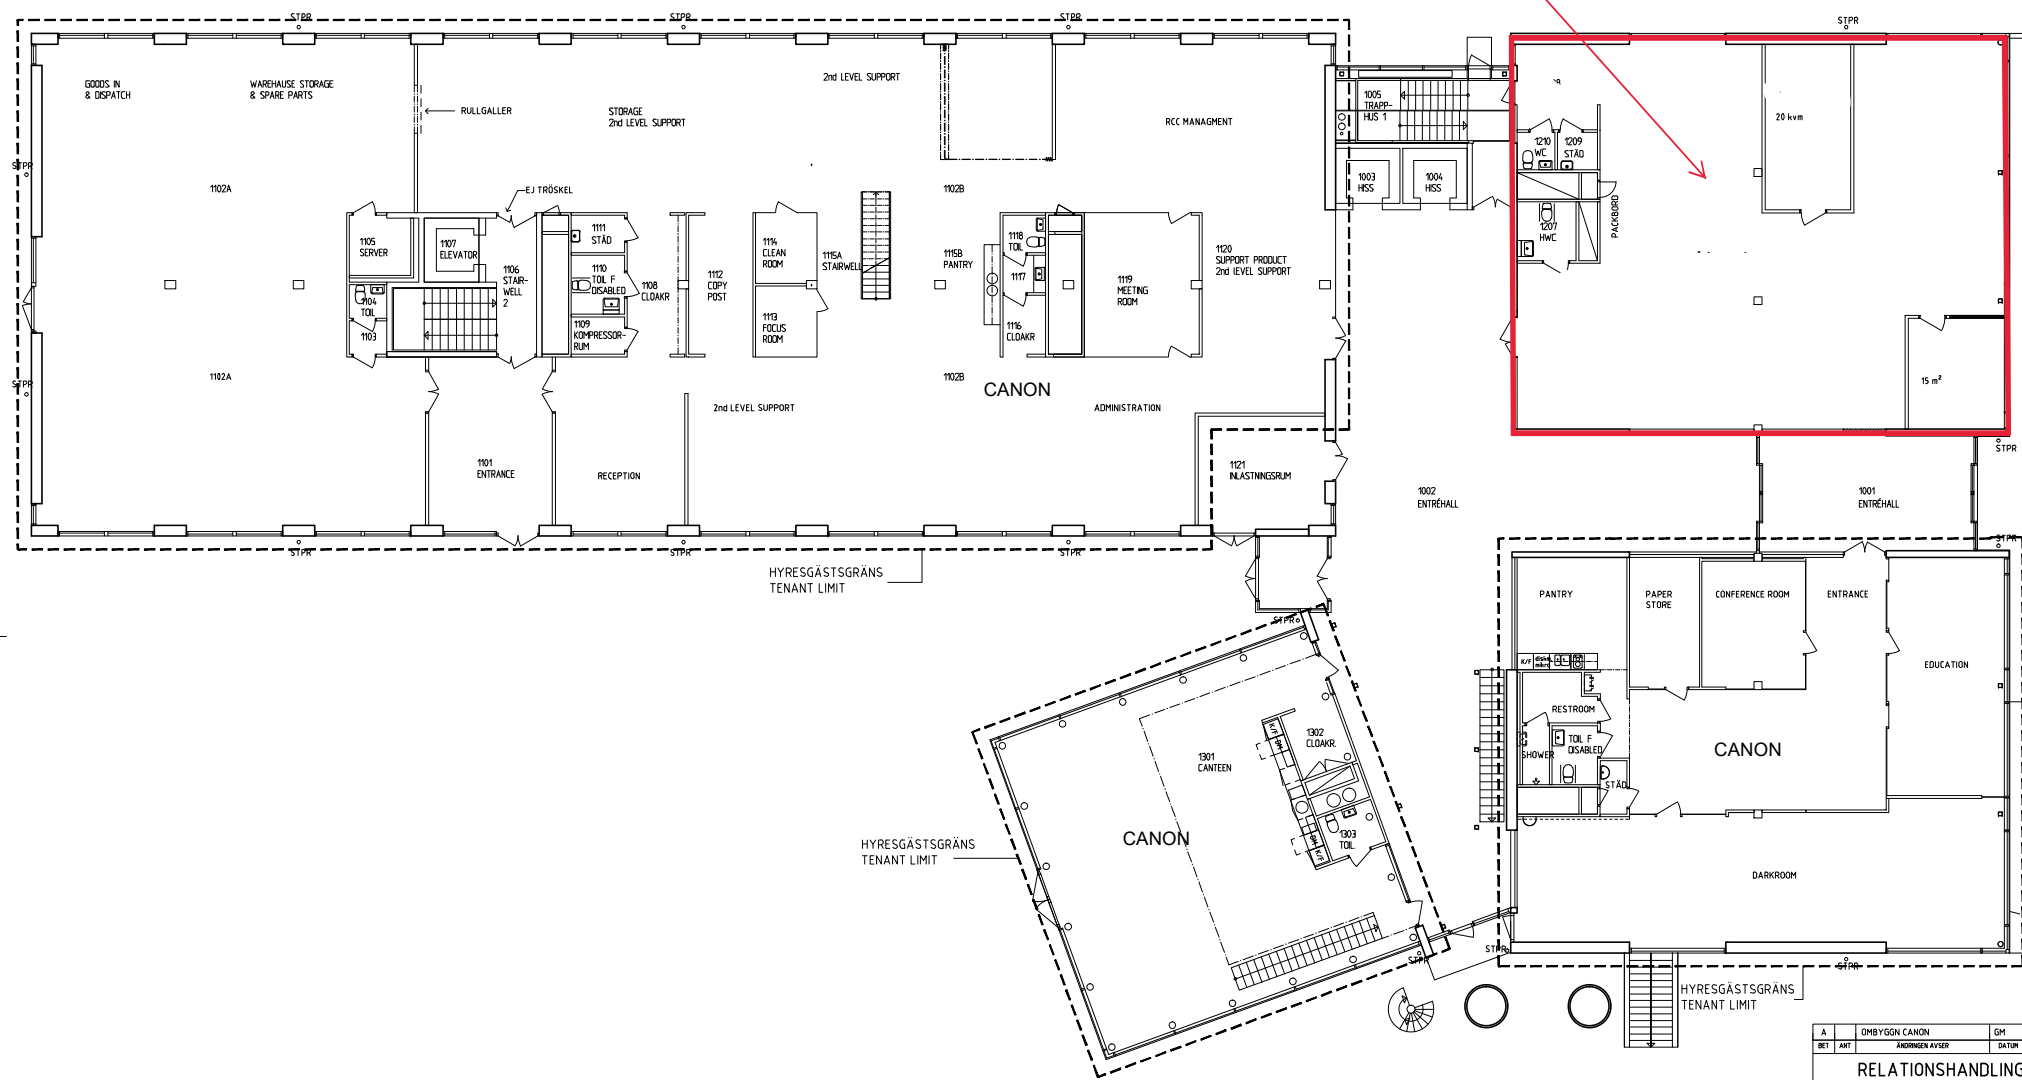

ORIENTERINGSPLAN

KV KÄNGURUN 18
KROKSLÄTT'S FABRIKER, MÖLNDAL

A	BET	ANT	OHBYGGN CANON	GM	DATUM	2014-05-05	
RELATIONSHANDLING							
FÖRETAG	LINDFORS ARKITEKTONTOR					TELEFON	T.031-27 97 00
K							
V							
E							
UPPDRAG NR			0632-110	STAD AV	BT / GM	HANDELSEGEN	C-J LINDFORS
DATUM			2012-08-20	UPPDRAGSANSVARIG	C-J LINDFORS		
PLANRITNING							
BYGGNAD 10, PLAN 1, ENTRÉPLAN							
SKALA	A1 = 1:50		A3 = 1:200		NUMMER	A-09 1-1010	BT
ORIGINALFORMAT: A1							A