

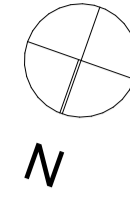


ORIENTERINGSFIGUR  
SKALA 1:1000

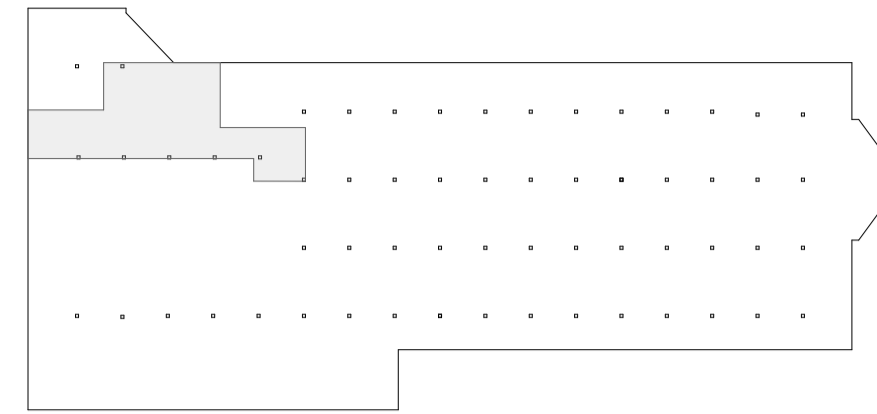

PLAN 1

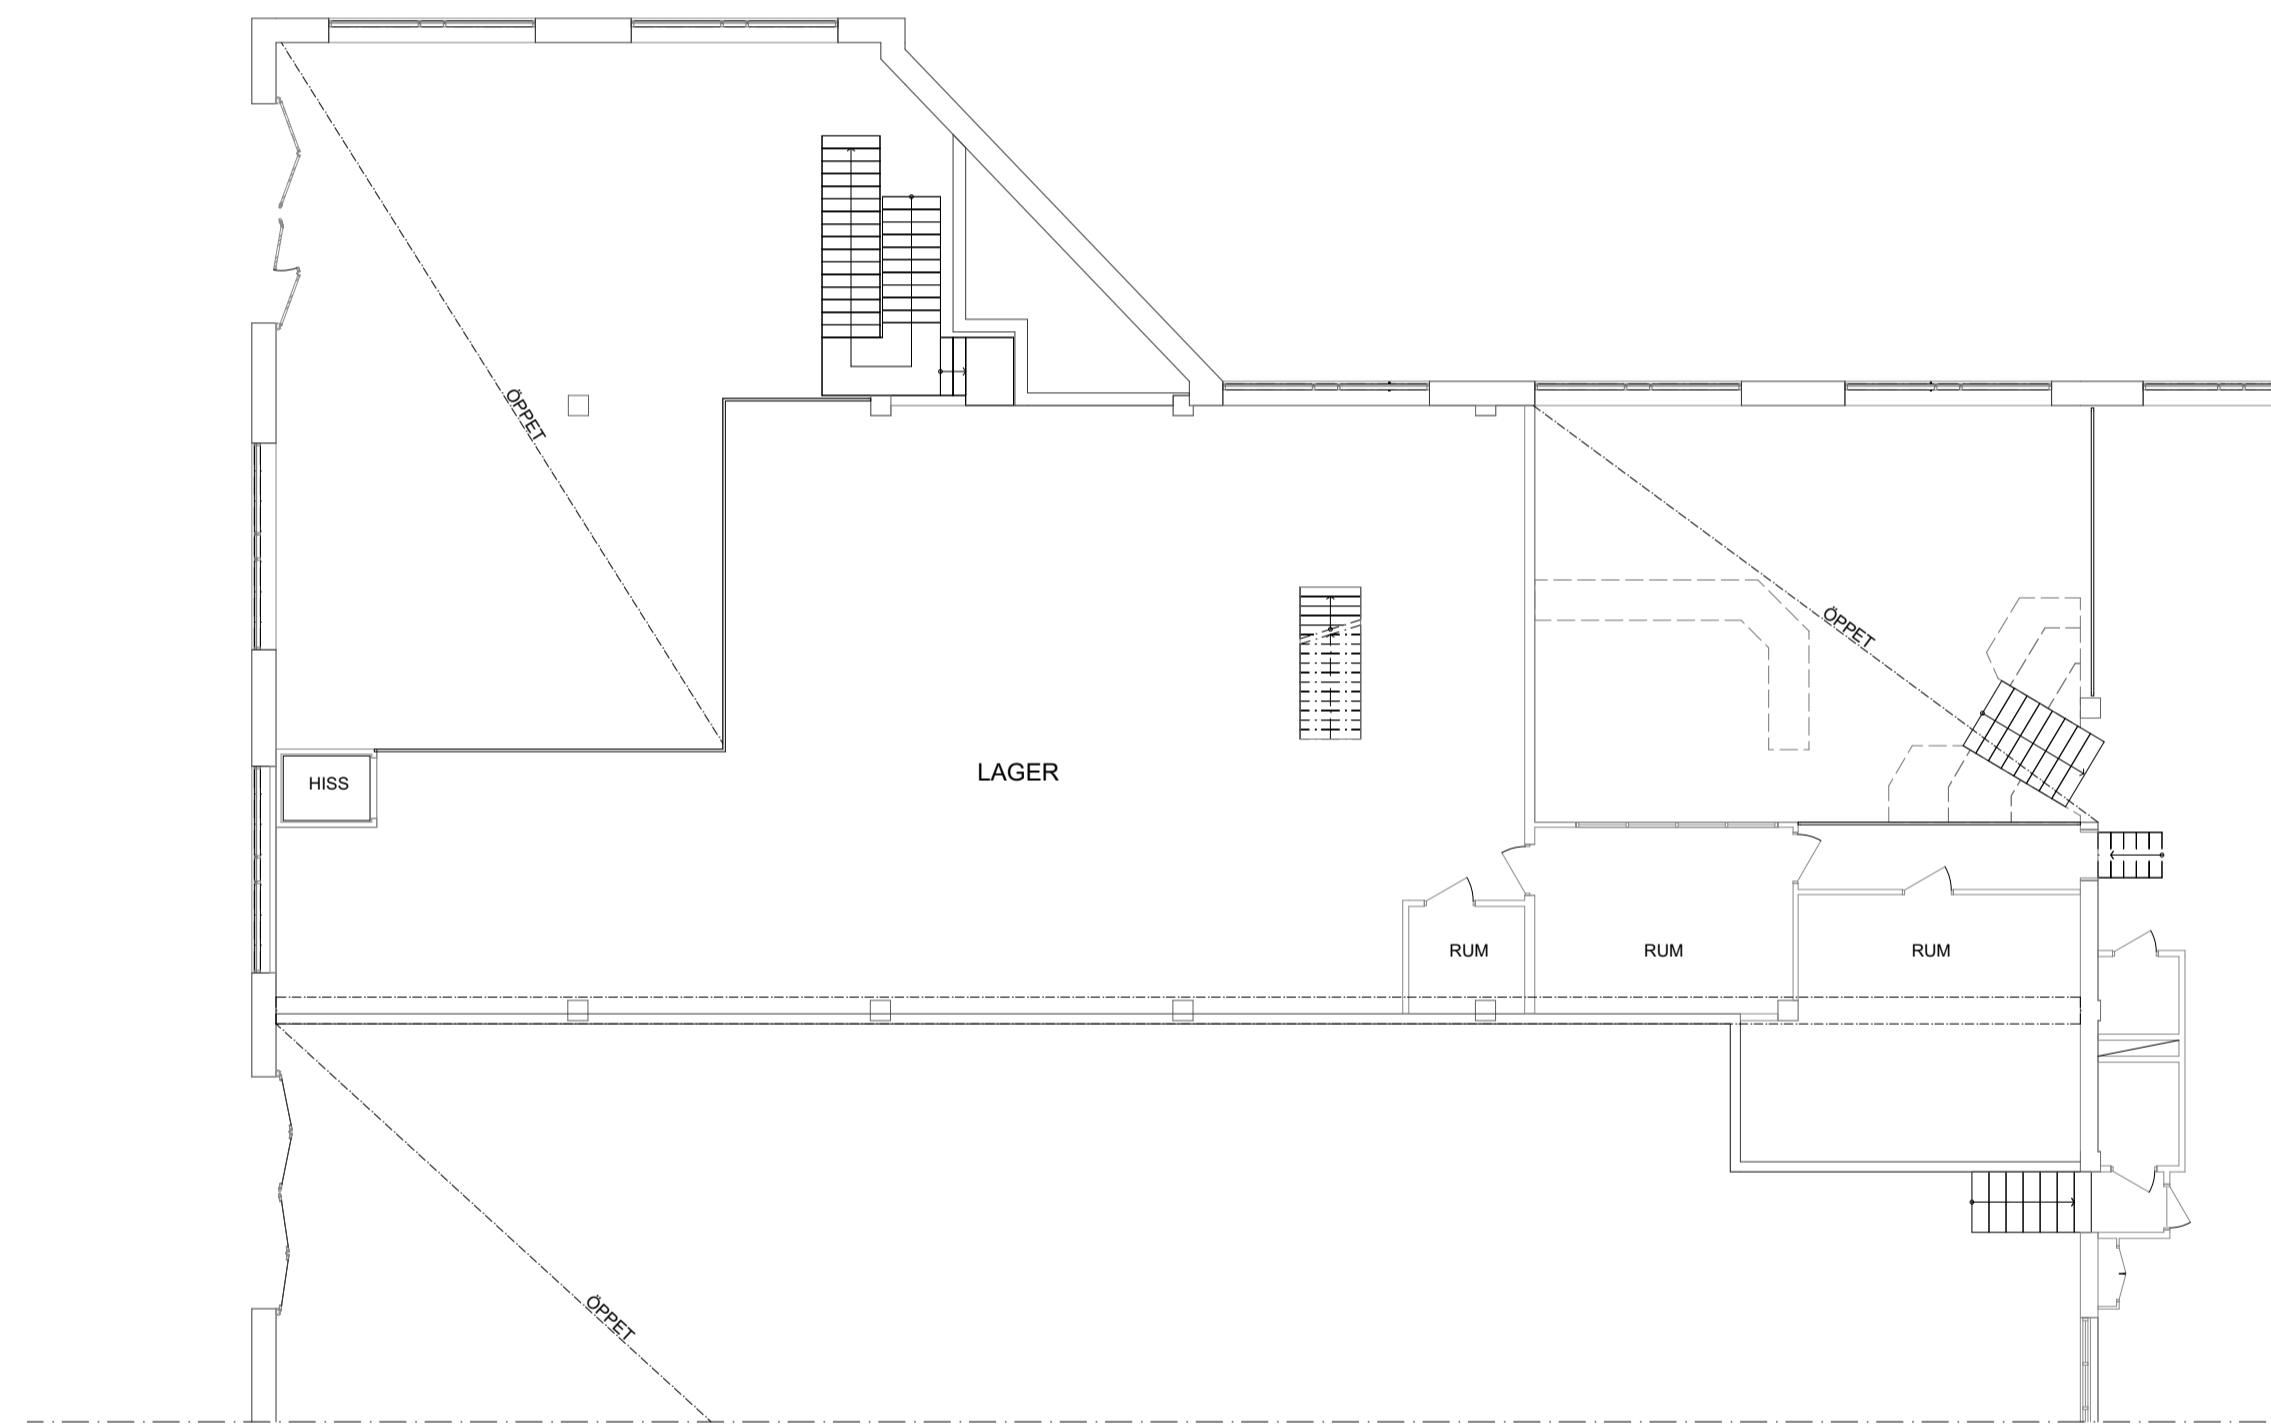

SKALA 1:150



RITNINGAR SKALL, FÖR ATT VARA GÄLLANDE PÅ BYGGARBETSPLATSEN ELLER FÖR ATT ANVÄNDAS FÖR BESTÄLLNING AV SNICKERIER, INREDNING M.M. VARA FÖRSEDD MED BENÄMNING "BYGGHANDLING".

SAMTLIGA MÅTT KONTROLLERAS PÅ PLATS INNAN TILLVERKNING SKER. ENTREPRENÖREN SKALL FÖRSÄKRA SIG OM ATT HEN ERHÅLLIT DEN SENASTE VERSIONEN AV RITNINGEN INNAN ARBETE PÅBÖRJAS. VID EVENTUELLA OKLARHETER; KONTAKTA ARKITEKTEN.

**KÄLLARE, PLAN 0** ~ 1 137m<sup>2</sup>  
PARKERING ~ 971m<sup>2</sup>  
OMKL. ~ 166m<sup>2</sup>

**BOTTENPLAN, PLAN 1** ~ 3 517m<sup>2</sup>  
UTSTÄLLNING, KONTOR, INTERNT ~ 1 809m<sup>2</sup>  
VERKSTAD ~ 1 172m<sup>2</sup>  
LAGER ~ 536m<sup>2</sup>

**ENTRESOL** ~ 302m<sup>2</sup>

**TOTALT** ~ 4 956m<sup>2</sup>

BET	ÄNDRING AVSER	DATUM	Sign.
-----	---------------	-------	-------

**RELATIONSHANDLING**

**Kv. ÅRSTA 76:2**  
UPPSALA KOMMUN



BYGG-HERRE	
A	VIZ ARKITEKTKONTOR AB

UPPDRAG NR	RITAD AV	HANDLÄGGARE
DATUM	ANSVARIG	
2022-04-06	A. LINDQVIST	A. LINDQVIST

SAMMANSATT, PLANER  
ENTRESOL

SKALA A1 A3	NUMMER	BET
1:150 1:300	A-40.1-031	