


RITNINGAR SKALL, FÖR ATT VARA GÄLLANDE PÅ BYGGARBETSPLATSEN ELLER FÖR ATT ANVÄNDAS FÖR BESTÄLLNING AV SNICKERIER, INREDNING M.M. VARA FÖRSEDD MED BENÄMNING "BYGGHANDLING".

SAMTLIGA MÅTT KONTROLLERAS PÅ PLATS INNAN TILLVERKNING SKER. ENTREPRENÖREN SKALL FÖRSÄKRA SIG OM ATT HEN ERHÅLLIT DEN SENASTE VERSIONEN AV RITNINGEN INNAN ARBETE PÅBÖRJAS. VID EVENTUELLA OKLARHETER; KONTAKTA ARKITEKTEN.

VÅNING 1 - 990m<sup>2</sup>  
 BUTIK - 761m<sup>2</sup>  
 VERKSTAD - 229m<sup>2</sup>

VÅNING 2 - 401m<sup>2</sup>  
 KONTOR - 225m<sup>2</sup>  
 ENTRESOL - 176m<sup>2</sup>

TOTALT - 1 391m<sup>2</sup>

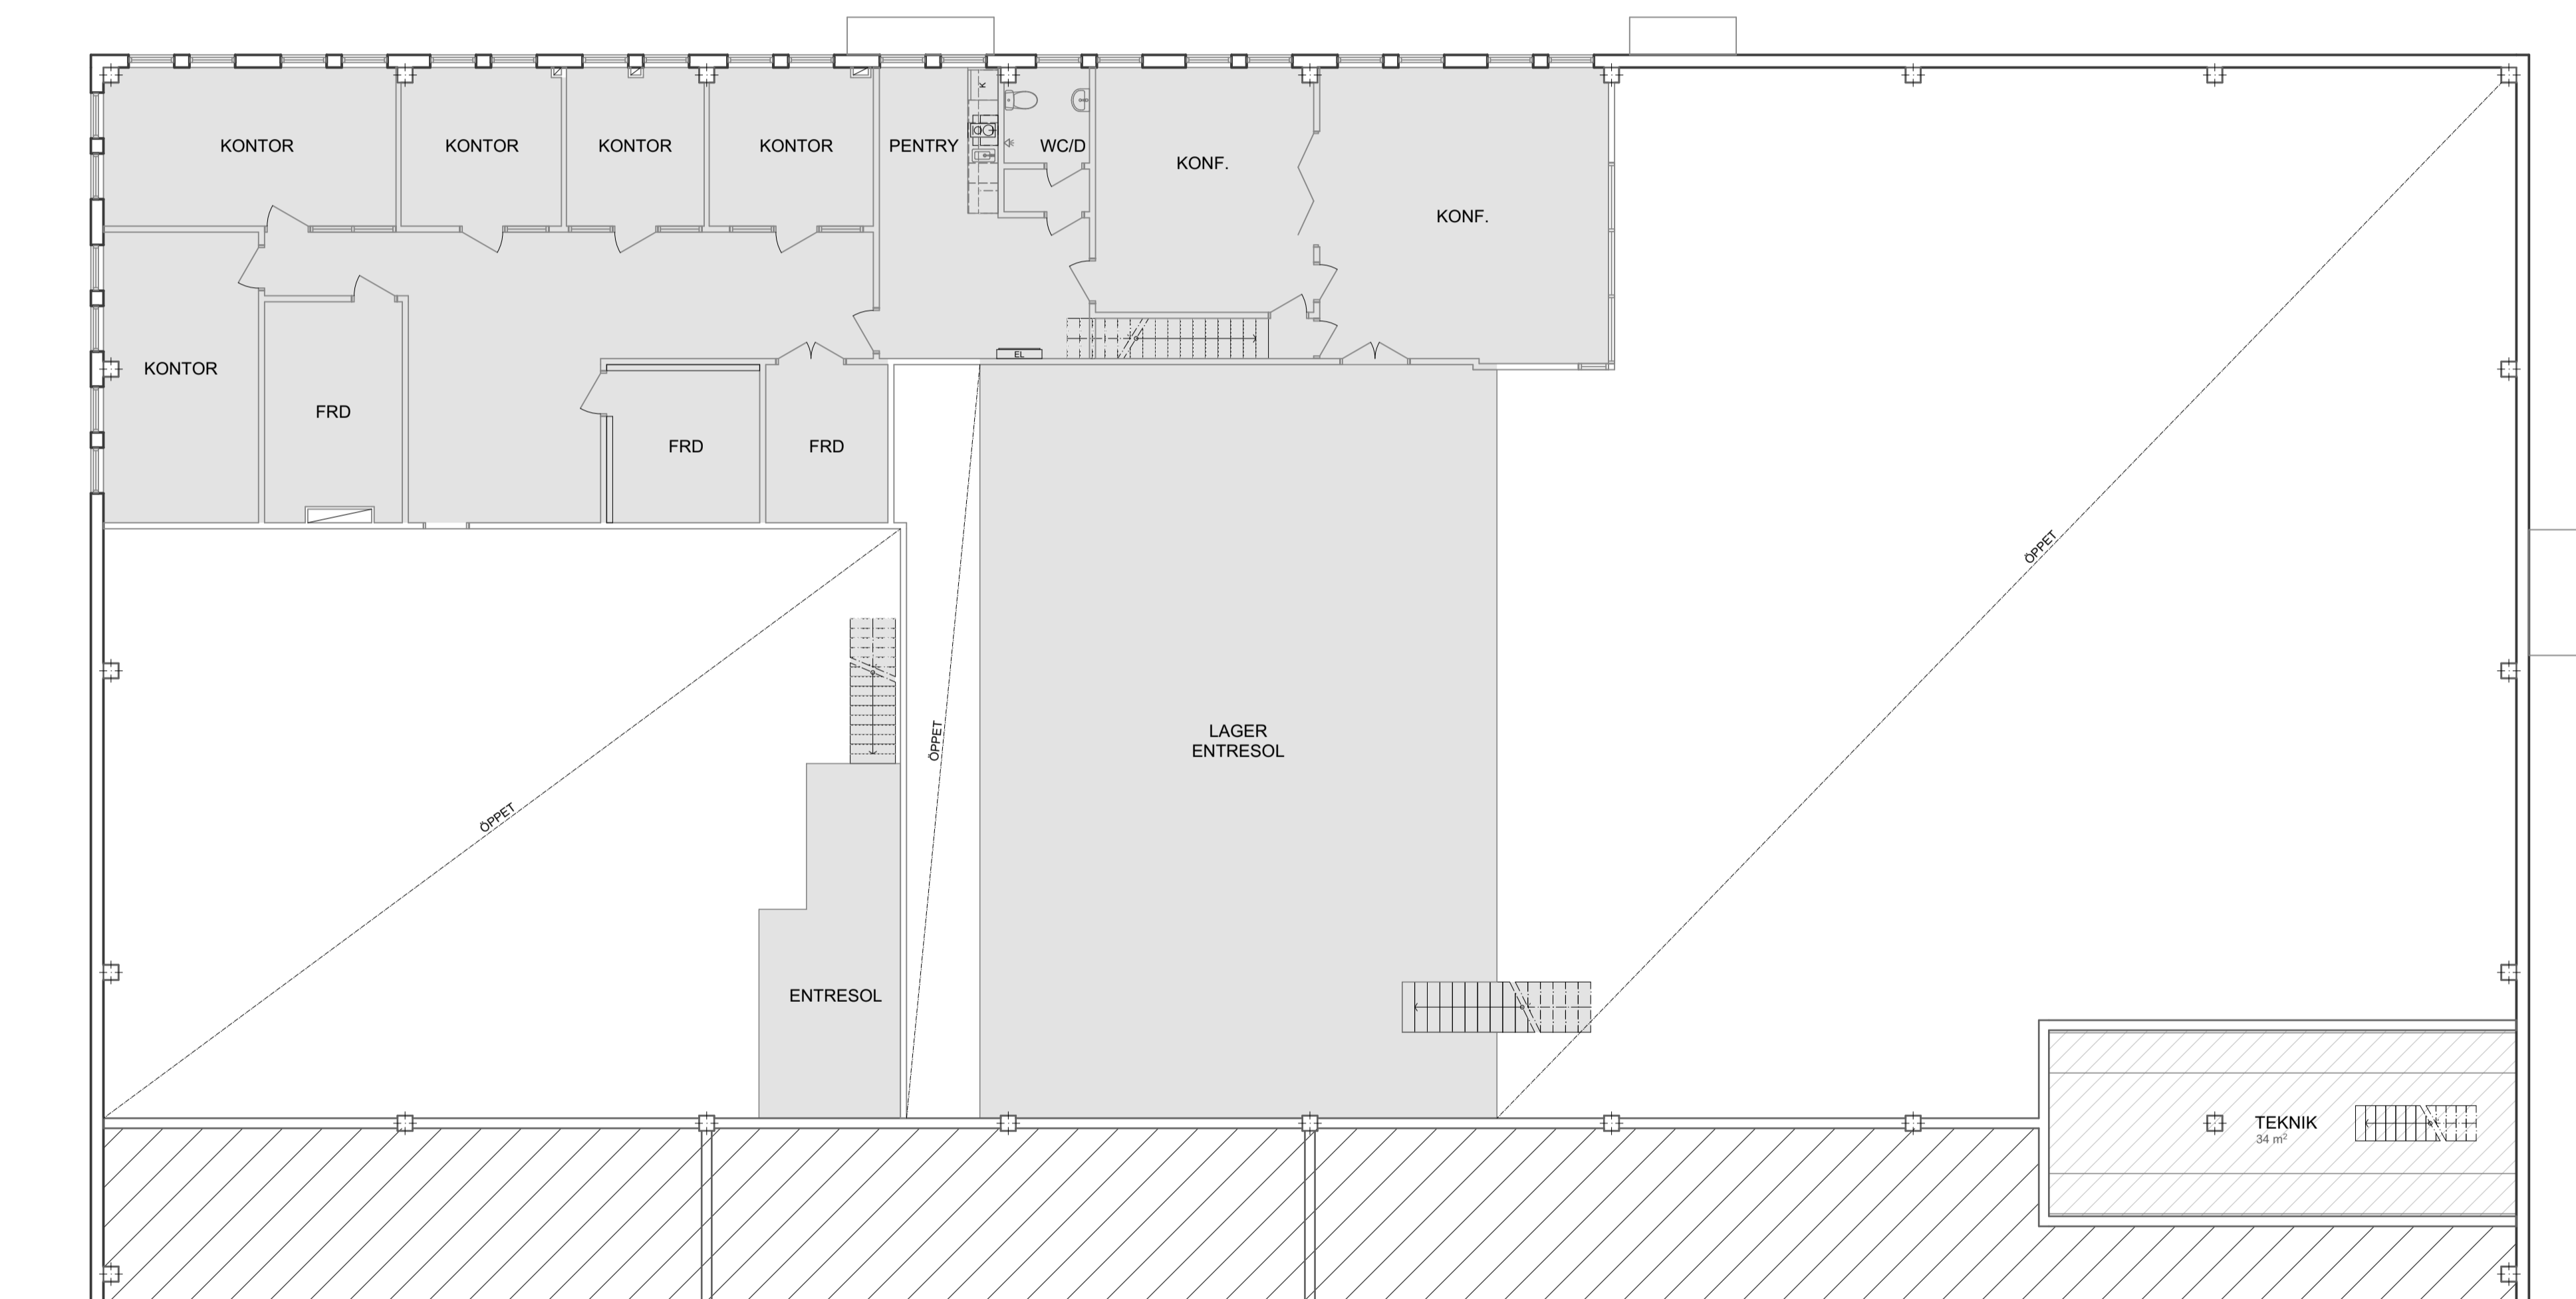

G:\KVARTER 2018\Årsta Uppsala\Årsta 68.5\Relation & Relationsunderlag\1) Arbetsmaterial\Årsta 68.5 - RH1.pln

Jesjö 2022-04-29

BET	ÄNDRING AVSER	DATUM	Sign.
-----	---------------	-------	-------

**RELATIONSHANDLING**

**Kv. ÅRSTA 68:5**  
 UPPSALA



BYGG-HERRE	
------------	--

A	VIZ ARKITEKTKONTOR AB
---	-----------------------

UPPDRAG NR	RITAD AV	HANDLÄGGARE
------------	----------	-------------

DATUM	ANSVARIG	
-------	----------	--

2022-04-06	A. LINDQVIST	
------------	--------------	--

SAMMANSATT, PLANER  
 DEL AV VÅNING 2

SKALA A1 A3	NUMMER	BET
1:100 1:200	A-40.1-021	