

ALLMÄNNA ANVISNINGAR OCH FÖRESKRIFTER

SAMTLIGA MÅTT ANGES I MILLIMETER

RITNINGARS STATUS

RITNINGAR SKALL, FÖR ATT VARA GÄLLANDE PÅ BYGGARBETSPÅTÄNEN ELLER FÖR ATT ANVÄNDAS FÖR BESTÄLLNING AV SNICKERIER, INREDNING M.M. VARA FÖRSEDD MED BENÄMNING "BYGGHANDLING".

OBS! SAMTLIGA MÅTT KONTROLLERAS PÅ PLATS INNAN TILLVERKNING SKER. ENTREPRENÖREN SKALL FÖRSÄKRA SIG OM ATT HEN ERHÅLLIT DEN SENASTE VERSIONEN AV RITNINGEN INNAN ARBETE PÅBÖRJAS. VID EVENTUELLA OKLARHETER; KONTAKTA ARKITEKTEN.

PLANRITNINGAR


MÅTT, BETECKNINGAR, TYPER M.M.

MÄTTSÄTTNING

DELMÅTT ÄR RÄMÅTT I MM OCH ÄR EXKLUSIVE YTSKIKT SOM KAKEL O DYL., OM ANNAT EJ ANGES.

SYMBOLER

- VÄGG I LIV
— FÖNSTER
— GLASPARTI
— BEF. DÖRR
— NY DÖRR

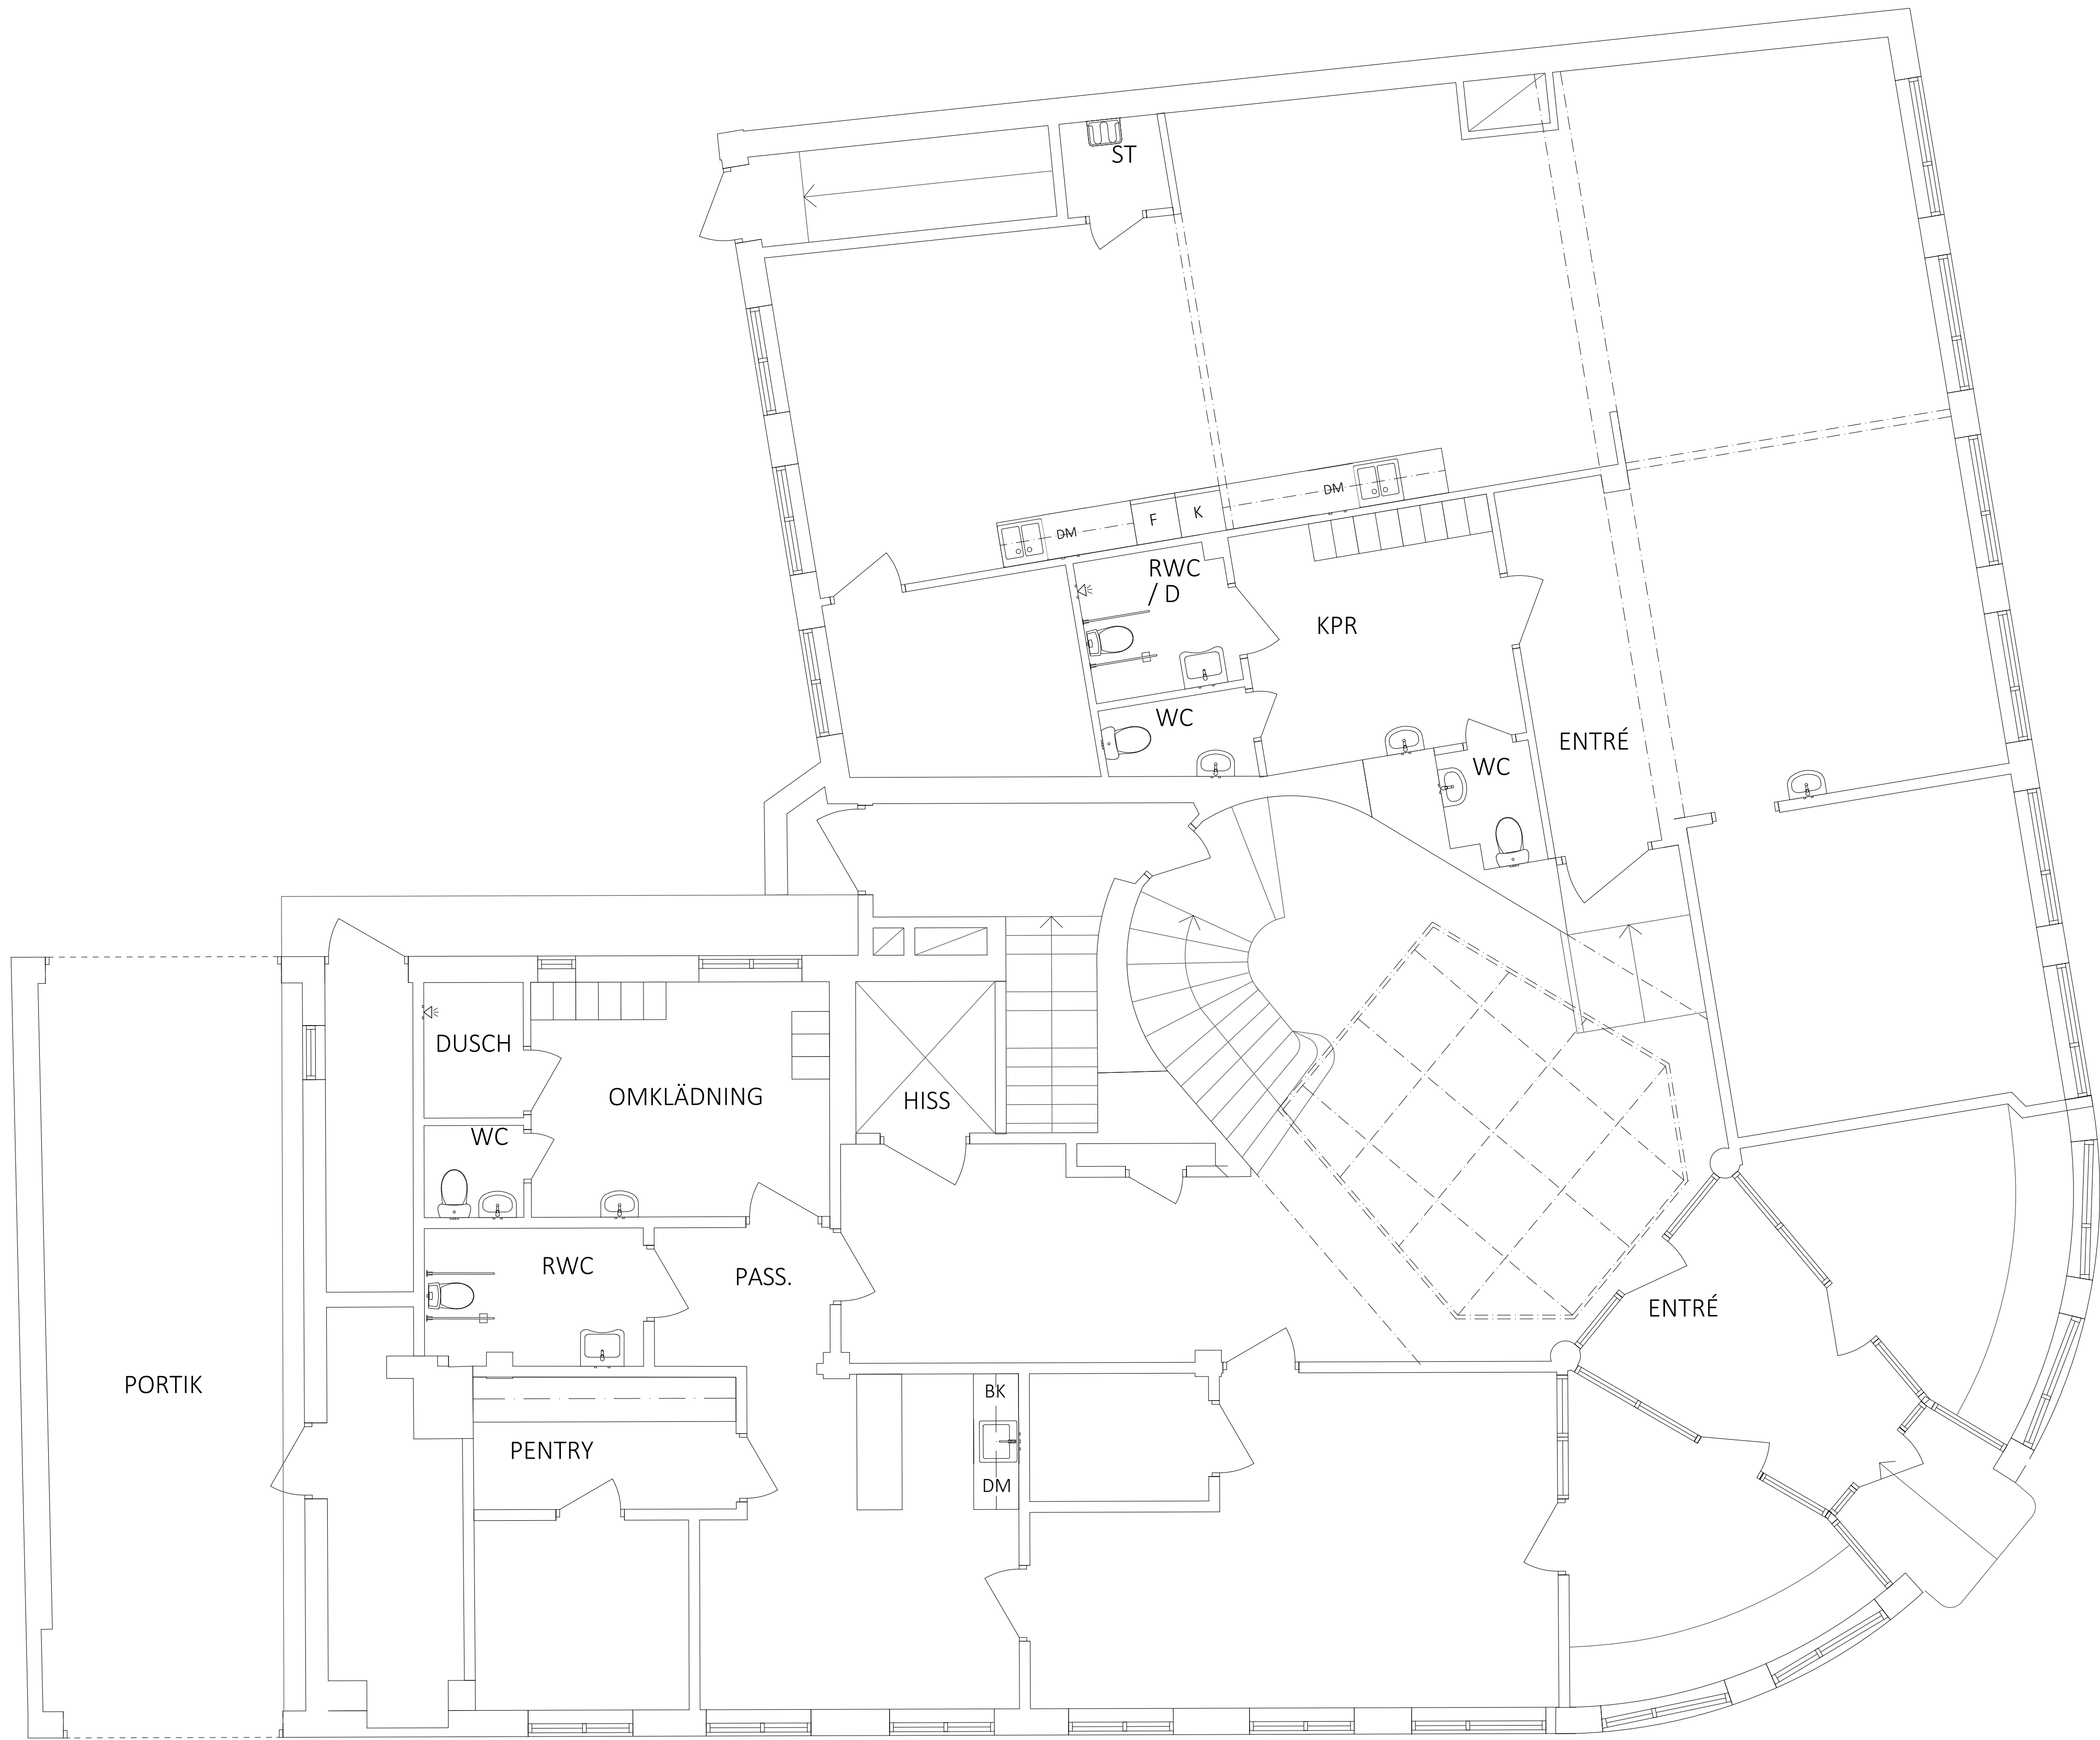

SKALA 1:50

0 1 2 5
METER

BET	ANT	ÄNDRING AVSER	DATUM	SIGN

RELATIONSHANDLING

KUNGSÄNGEN 6:10
UPPSALA KOMMUN



VIZ Arkitektkontor AB tel.nr. 08 - 55 69 19 00

K

VVS

Sp

E

B

UPPDRAG NR

RITAD AV

HANDLÄGGARE

E. A. ANDRONOVA

A. LINDQVIST

DATUM

2024-11-07 A. LINDQVIST

RELATIONSHANDLING

Planritningar
Plan 2

SKALA A1 A3

1:50 1:100

NUMMER

BET

A-40.1-020