


FÖRKLARINGAR

1:1 URBANS SKAFFERI 79 kvm

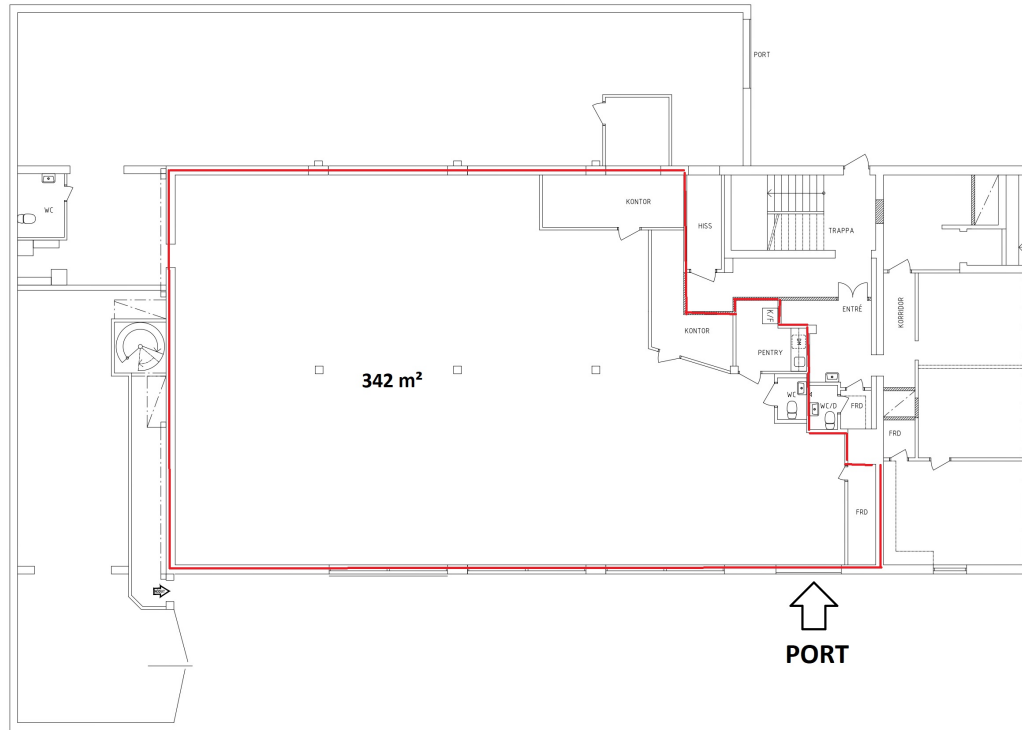

Ranhammarsvägen 25

ENTRÉPLAN




SKALA 1:100



BET	ANT	ÄNDRING ÄRYSER	DATUM	SKR
-----	-----	----------------	-------	-----

FK RELATIONSHANDLING

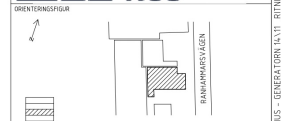

SVENSKA HUS PROJEKTNAMN

KV GENERATORN 14

A - AHL-SÉNARKITEKTERNA F. 08 644 02 05

UPPDAG NR	BITAD/KONTR AV	HANDLÄGGARE
2167	PL	PAULA LYCKEN

DATUM	SKALA
2019-08-01	1:100 @A3

SVENSKA HUS
RANHAMMARSVÄGEN 25 BROMMA
ENTRÉPLAN

BYTNINGSDEFINITION	NUMMER	REV
OBJEKT D	A-40.1-02	

XREF

LAGER: 5811

PLD: 2020-05-14, 14-ZZ, Y:\PAGANDEL\2019\2019 SVENSKA HUS - GENERATORN 14\11_RITNINGAR\A\MODELL\000512_4431DWG 5