


FÖRKLARINGAR

BYGGAREA 2376 KM NYGGYGNAD

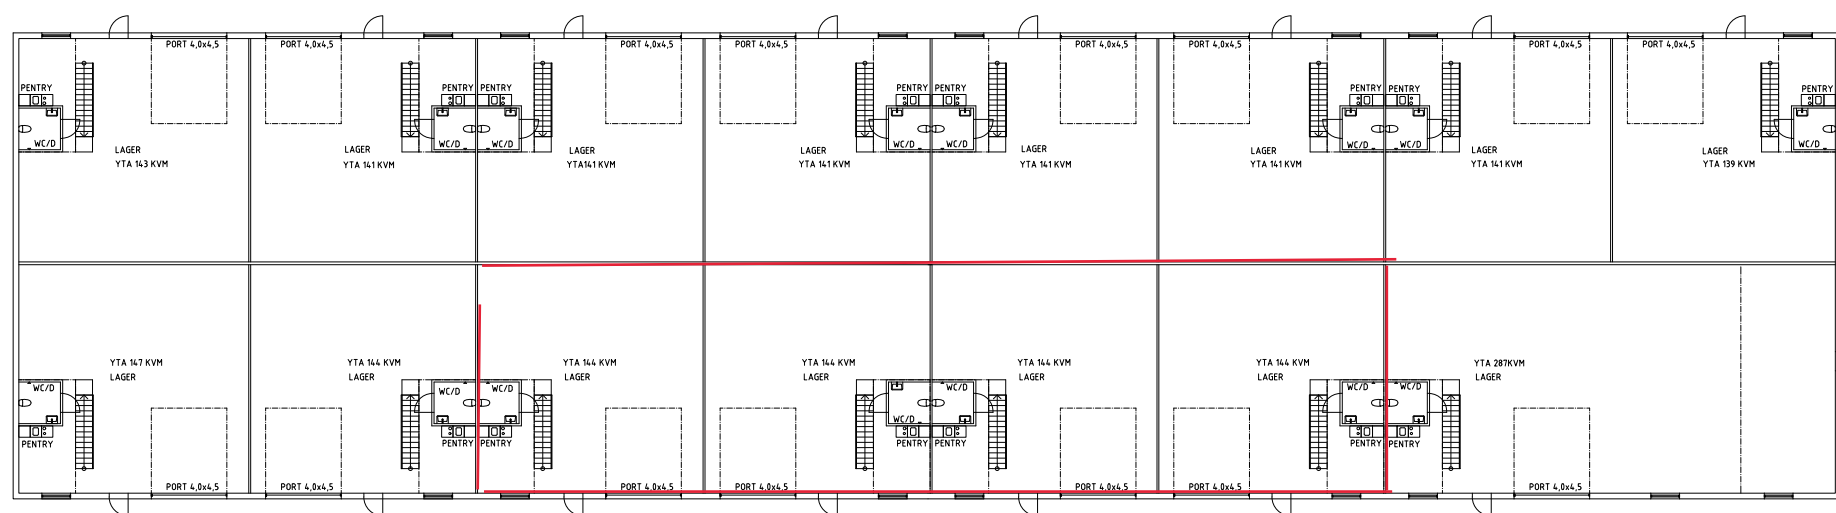

PLAN 1

FHK 2023-10-19

BET	ANT	ÄNDRINGEN AVSER	SIGN	DATUM

RELATIONSHANDLING

LEXBY 1:109
PARTILLE KOMMUN




ÖSTAVÄGEN 2	ÅSME SVEDELIN	TEL. 0728-37917
UPPDRAG NR	RITAD AV C.APONNO	HANDLÄGGARE C.APONNO
DATUM	ANSVARIG C.APONNO	

LAGERBYGGNAD, PARTILLE

PLAN 1

BEFINTLIGT UTSEENDE

SKALA A1	SKALA A3	NUMMER	I BET
1:200		A4.8.1-101	

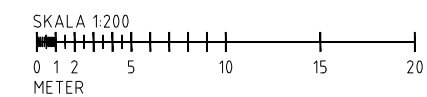

XREF.

LAGER: SB11

PLO: 2023-10-19 14:01 C:\USERS\CHRISTINAPONNO\ONE DRIVE - CLEVE&CO\ARKITEKTUR\GALLANDE\PROJEKT 2023\SVENSKA HUS\BRODALEN\UTDRAG\A4.01-101.DWG CHRISTINA APONNO