


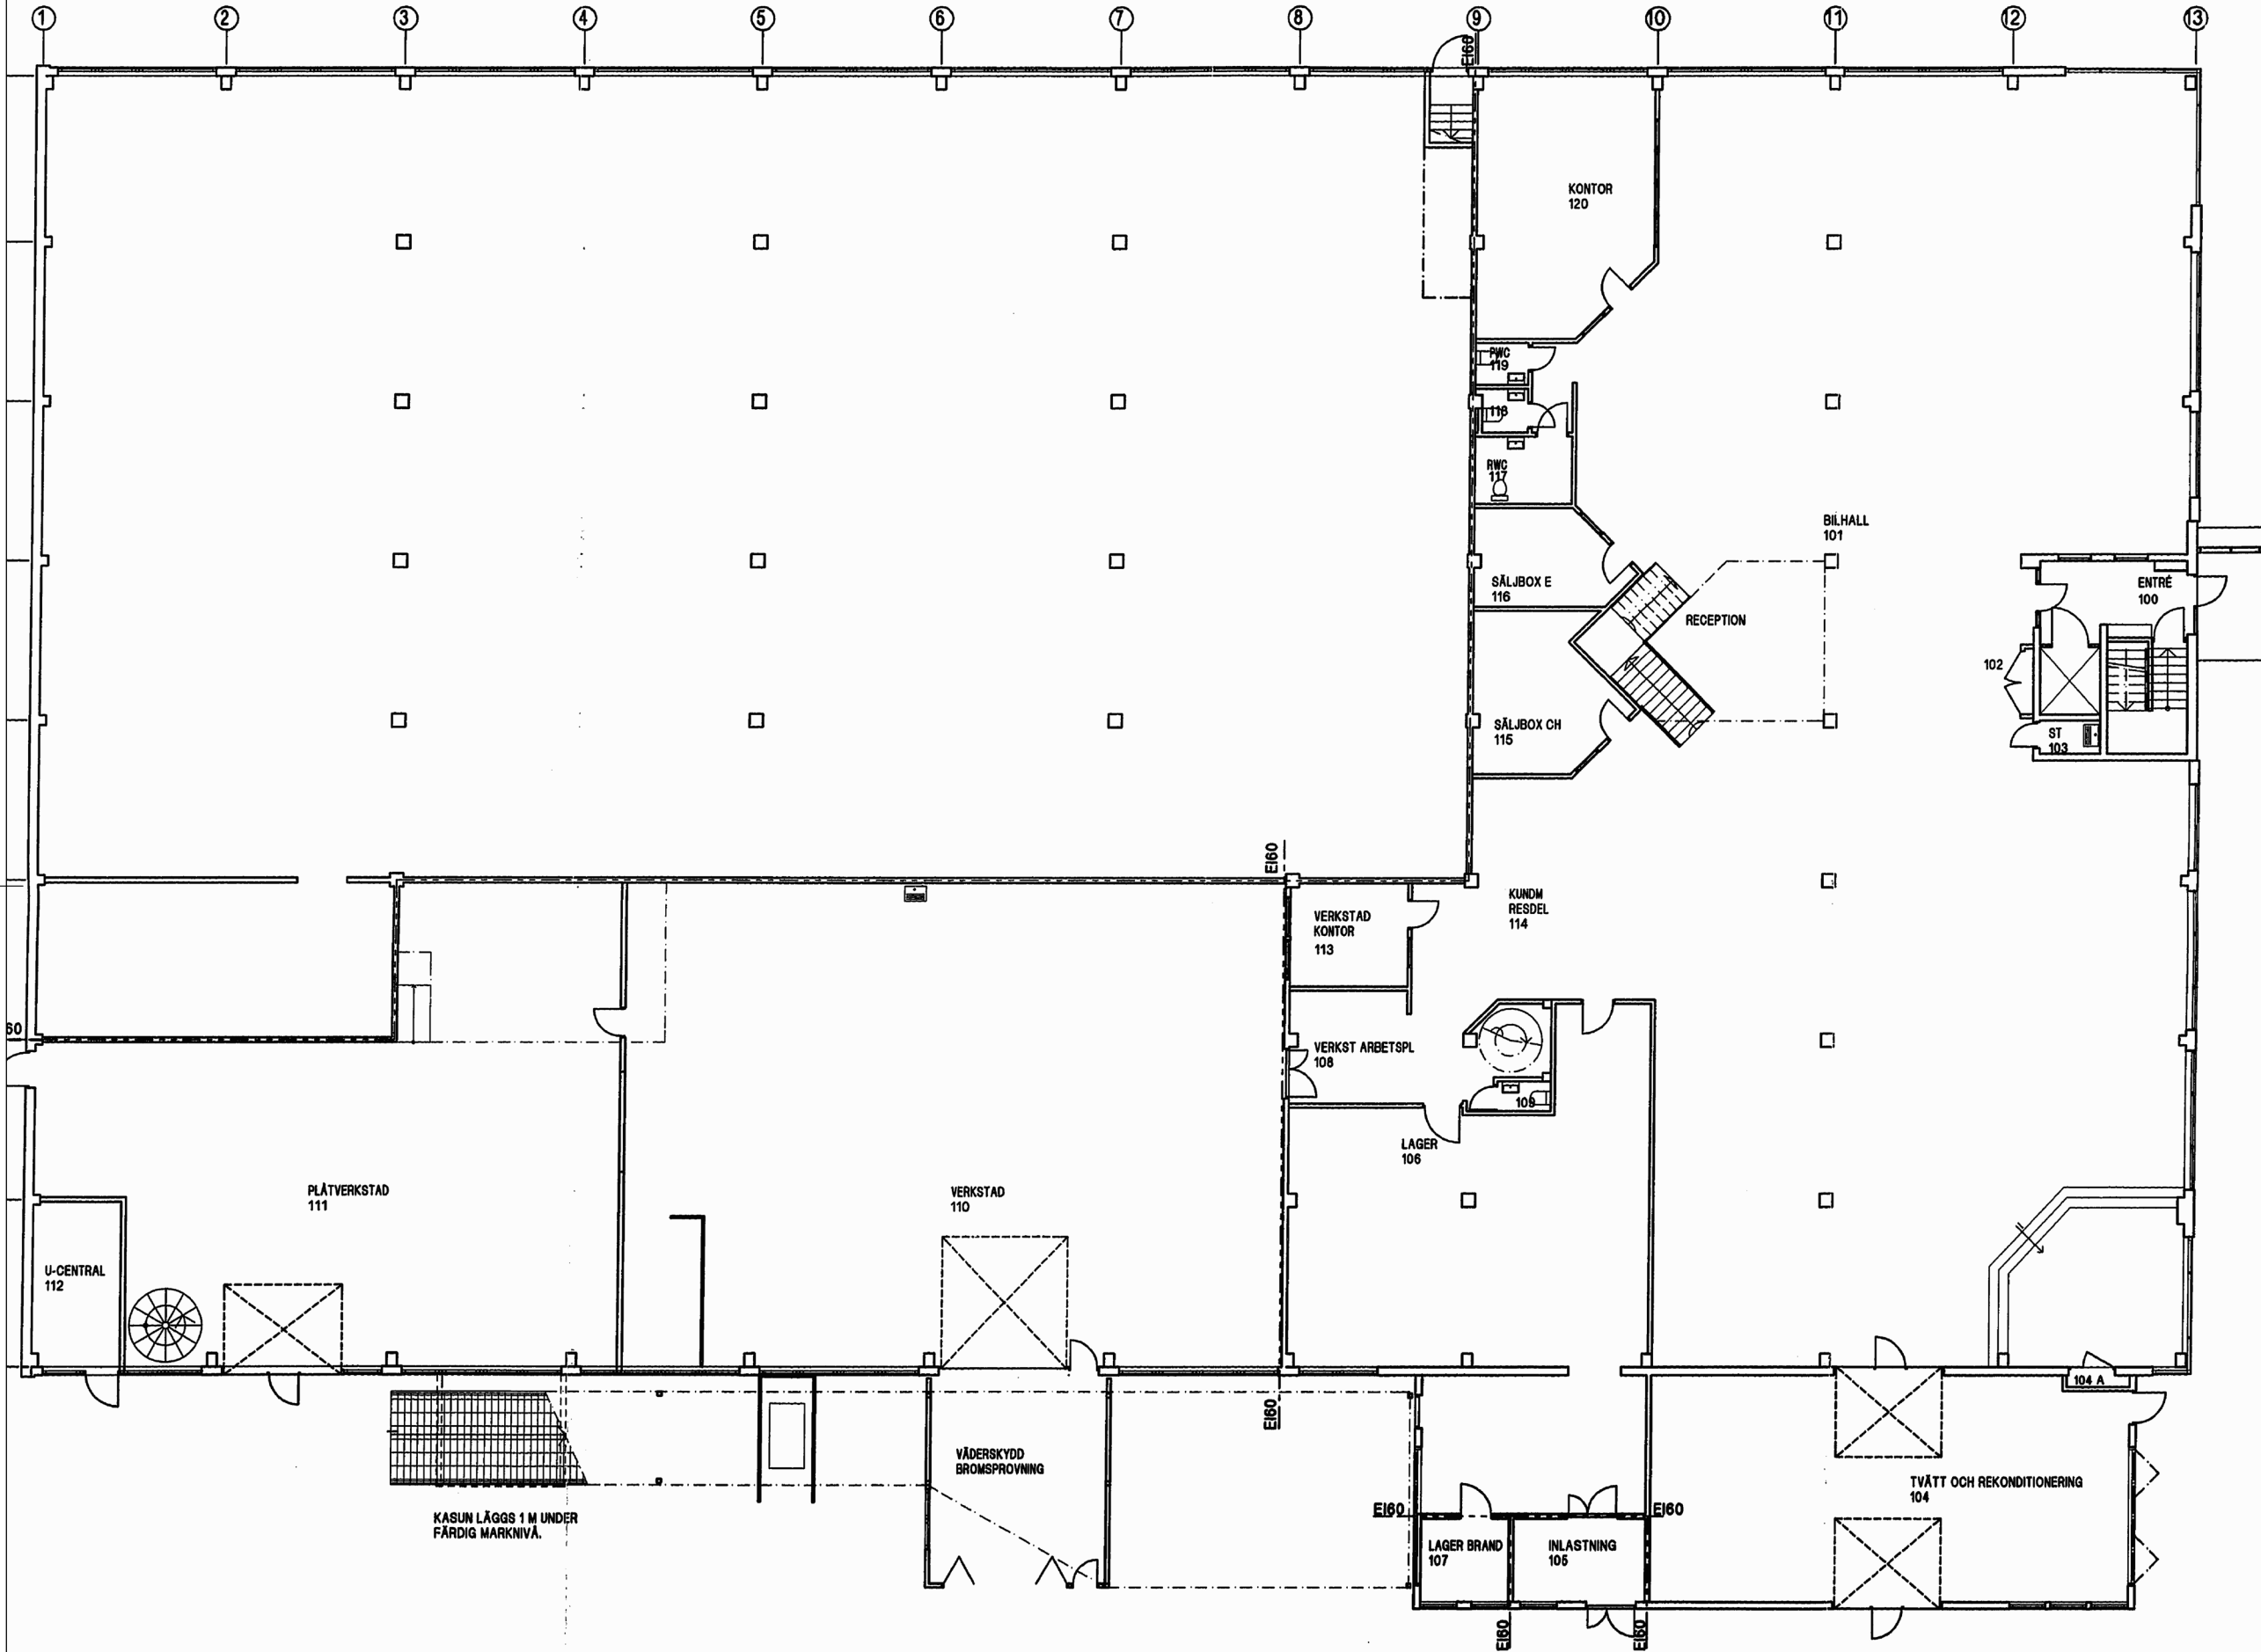

FÖRHANDSKOPIA 2025-10-03

BET	ANT	ÄNDRINGEN AVSER	DATUM	SIGN
-----	-----	-----------------	-------	------

RELATIONSHANDLING

AB | SAGAX

A	PAN ARKITEKTER AB	Mobil 070-341 12 15	per@panarkitekter.se
K	--	--	--
V	--	--	--
E	--	--	--
P	--	--	--

OBJEKTSNUMMER	PROJEKTNUMMER	
UPPDRAG NR	RITAD/KONSTR AV	HANDLÄGGARE
DATUM	ANSVARIG	
2025-10-XX	PER ARFVIDSON	

KV MURMÄSTARE-ÄMBETET 2, SÄTRA
MURMÄSTARVÄGEN 17-19
PLAN 1, ENTRÉVÄNING

SKALA	NUMMER	BET
1:100 A1 :200 A3	A-40.1-100	

MÅTT EJ KONTROLLERADE PÅ PLATS.

0 1 2 5 10
SKALA 1:100 A1 METER

REF.
LAGER: