



ENTRÉPLAN, 1/100

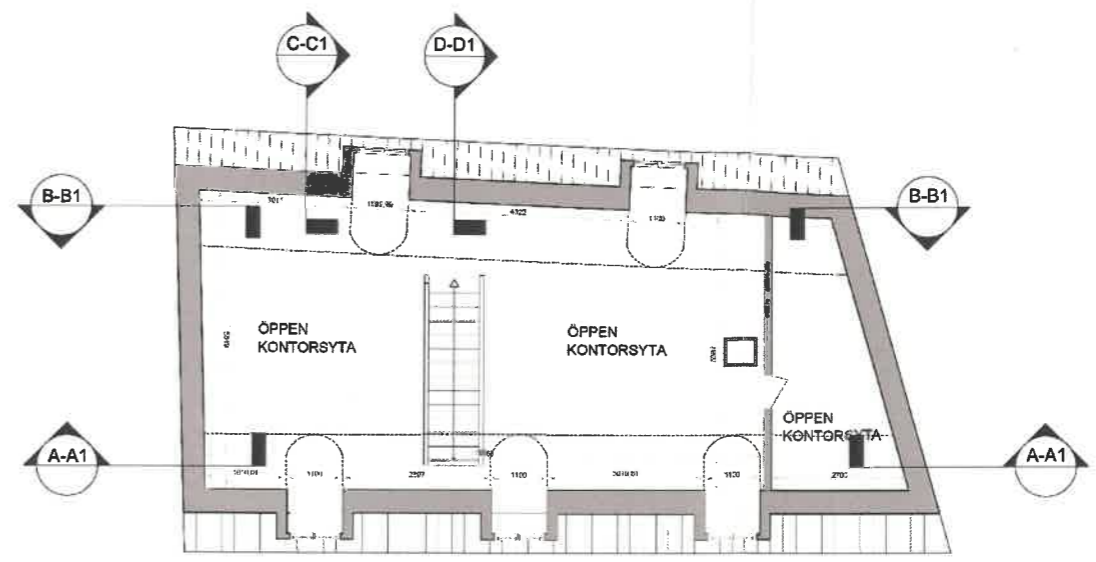

LOFTVÅNING, 1/100

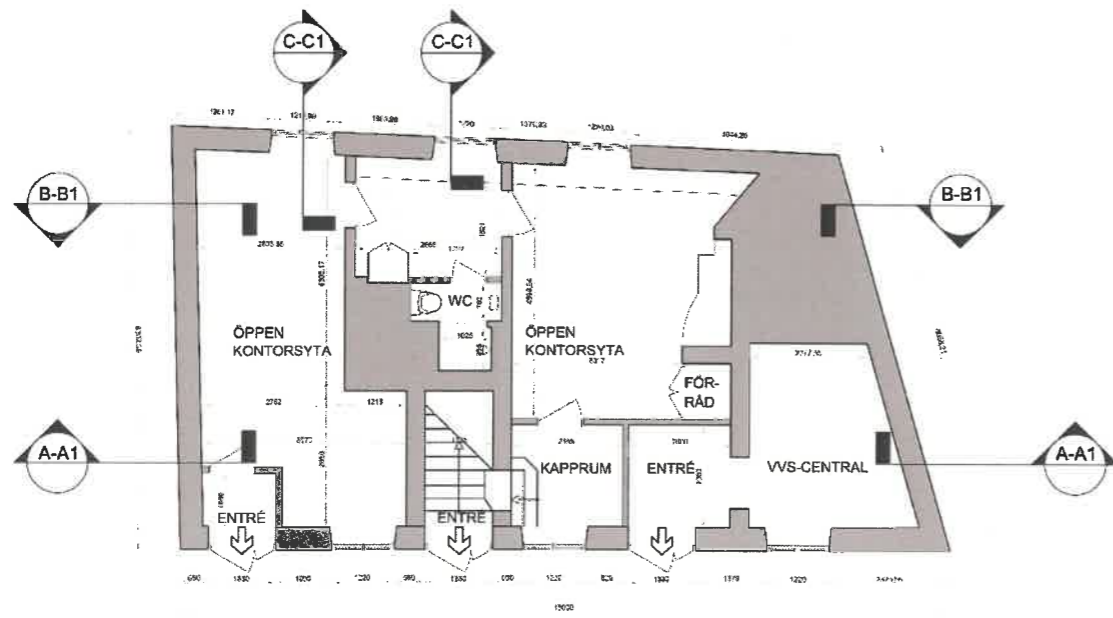

ENTRÉPLAN, 1/100



BET	ANT	ÄNDRINGEN AVSER	SIGN	DATUM
<h2>HUVUDSTA GÅRD</h2> <p>BAGERIET, Solna</p>				
<p>Relationshandlingar PLANER</p>				
<p>ICON Architecture BRUNBÄRSVÄGEN 8 114 21 STOCKHOLM mobil: 0703-148236</p>				
UPPDRAG NR	RITAD AV	HANDLÄGGARE		
	C.BOLTER			
DATUM	ANSVARIG			
2016-07-05				
SKALA	NUMMER	BET		
1/100	A-40.1-110			