



FÖRBLAD

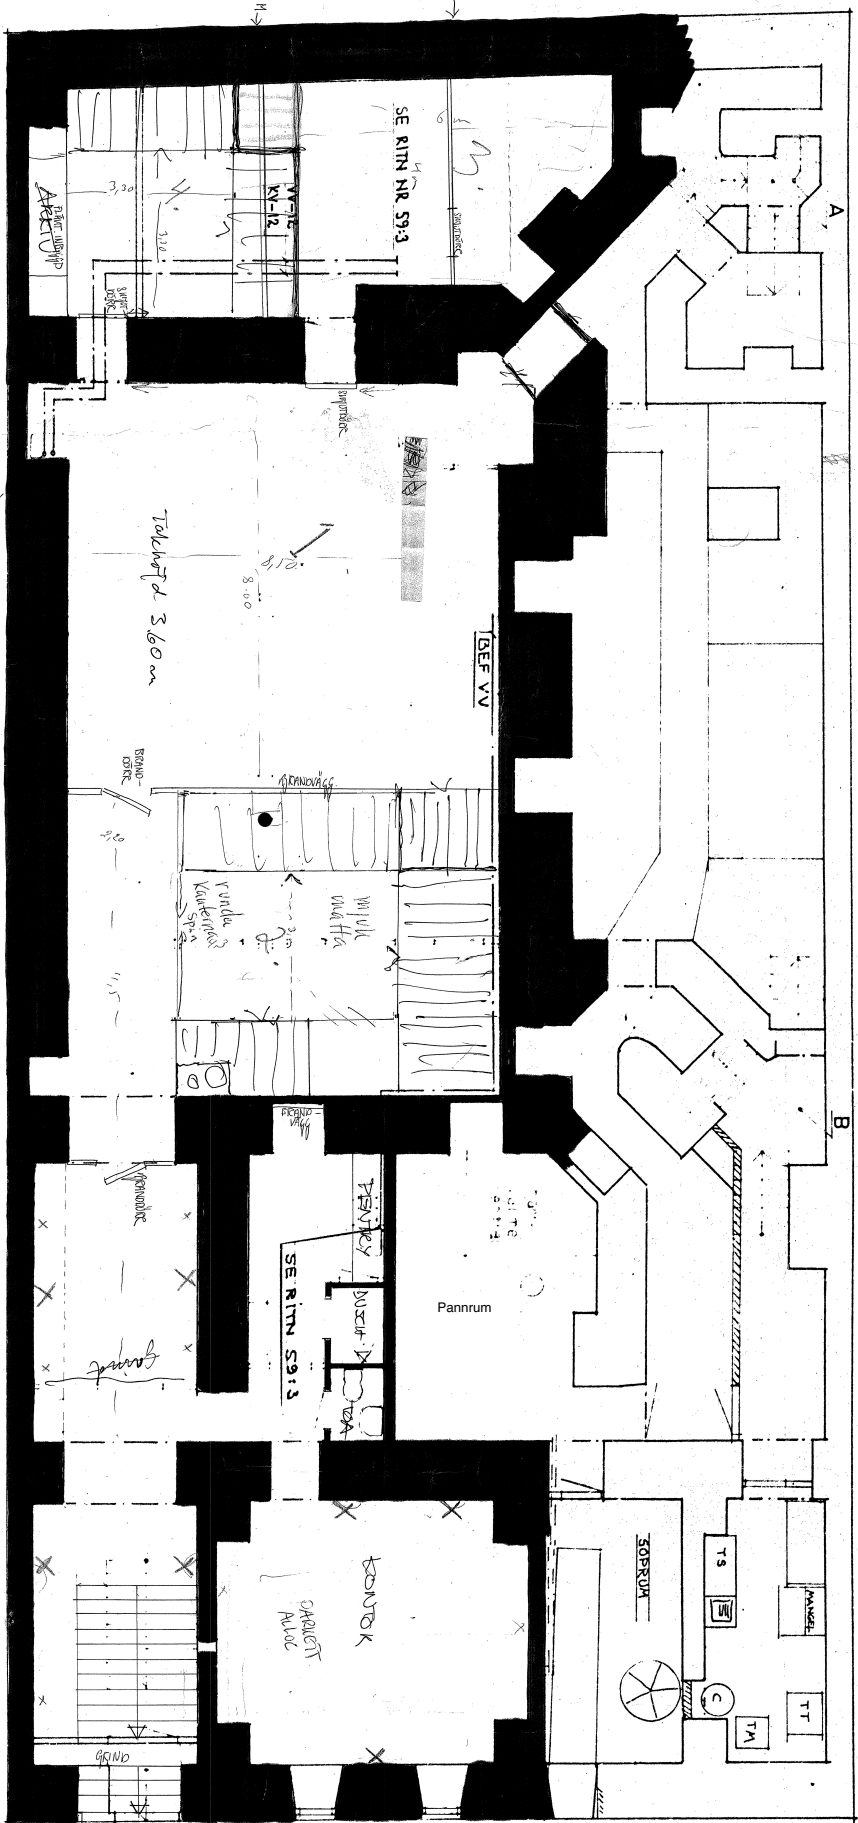

Beläsnings

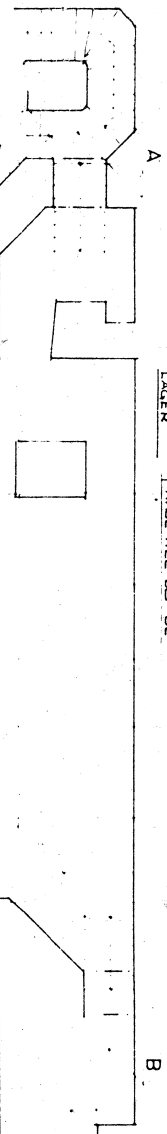

FÖRKLARINGAR

- KV = KOPPARRÖR SMS 1890 SERIE 2
- VV = KOPPARRÖR SMS 1890 SERIE 2
- WC = KOPPARRÖR SMS 1890 SERIE 2

ÖVRE KÄLLARPLAN

RELATIONSHANDLING

RÖR & VENT - BYRÅN AB		KV.ÄDELMAN MINDRE NR 7	
Konstruktörande Ingenjörer Varma - Värmeväxling - Ventilation - Sanitet		OMBYGGNAD LÄGENHETER KÄLLARPLAN VÄRME OCH SANITET	
SICKLA STRAND 63 - BOX 252 - 131 02 NACKA TELEFON 08 / 716 29 50		SKALA 1:100	
RITAD CT	KONSTR BJ	ARBETSNUMMER	RITNINGNUMMER
NACKA 1983.05.06		59:10	

STADSBYGGNADSKONTOR
1985-01-28
Dnr 871 2931-82

REV	ANT	REVIDERINGEN AVSER	SIGN	DATUM