



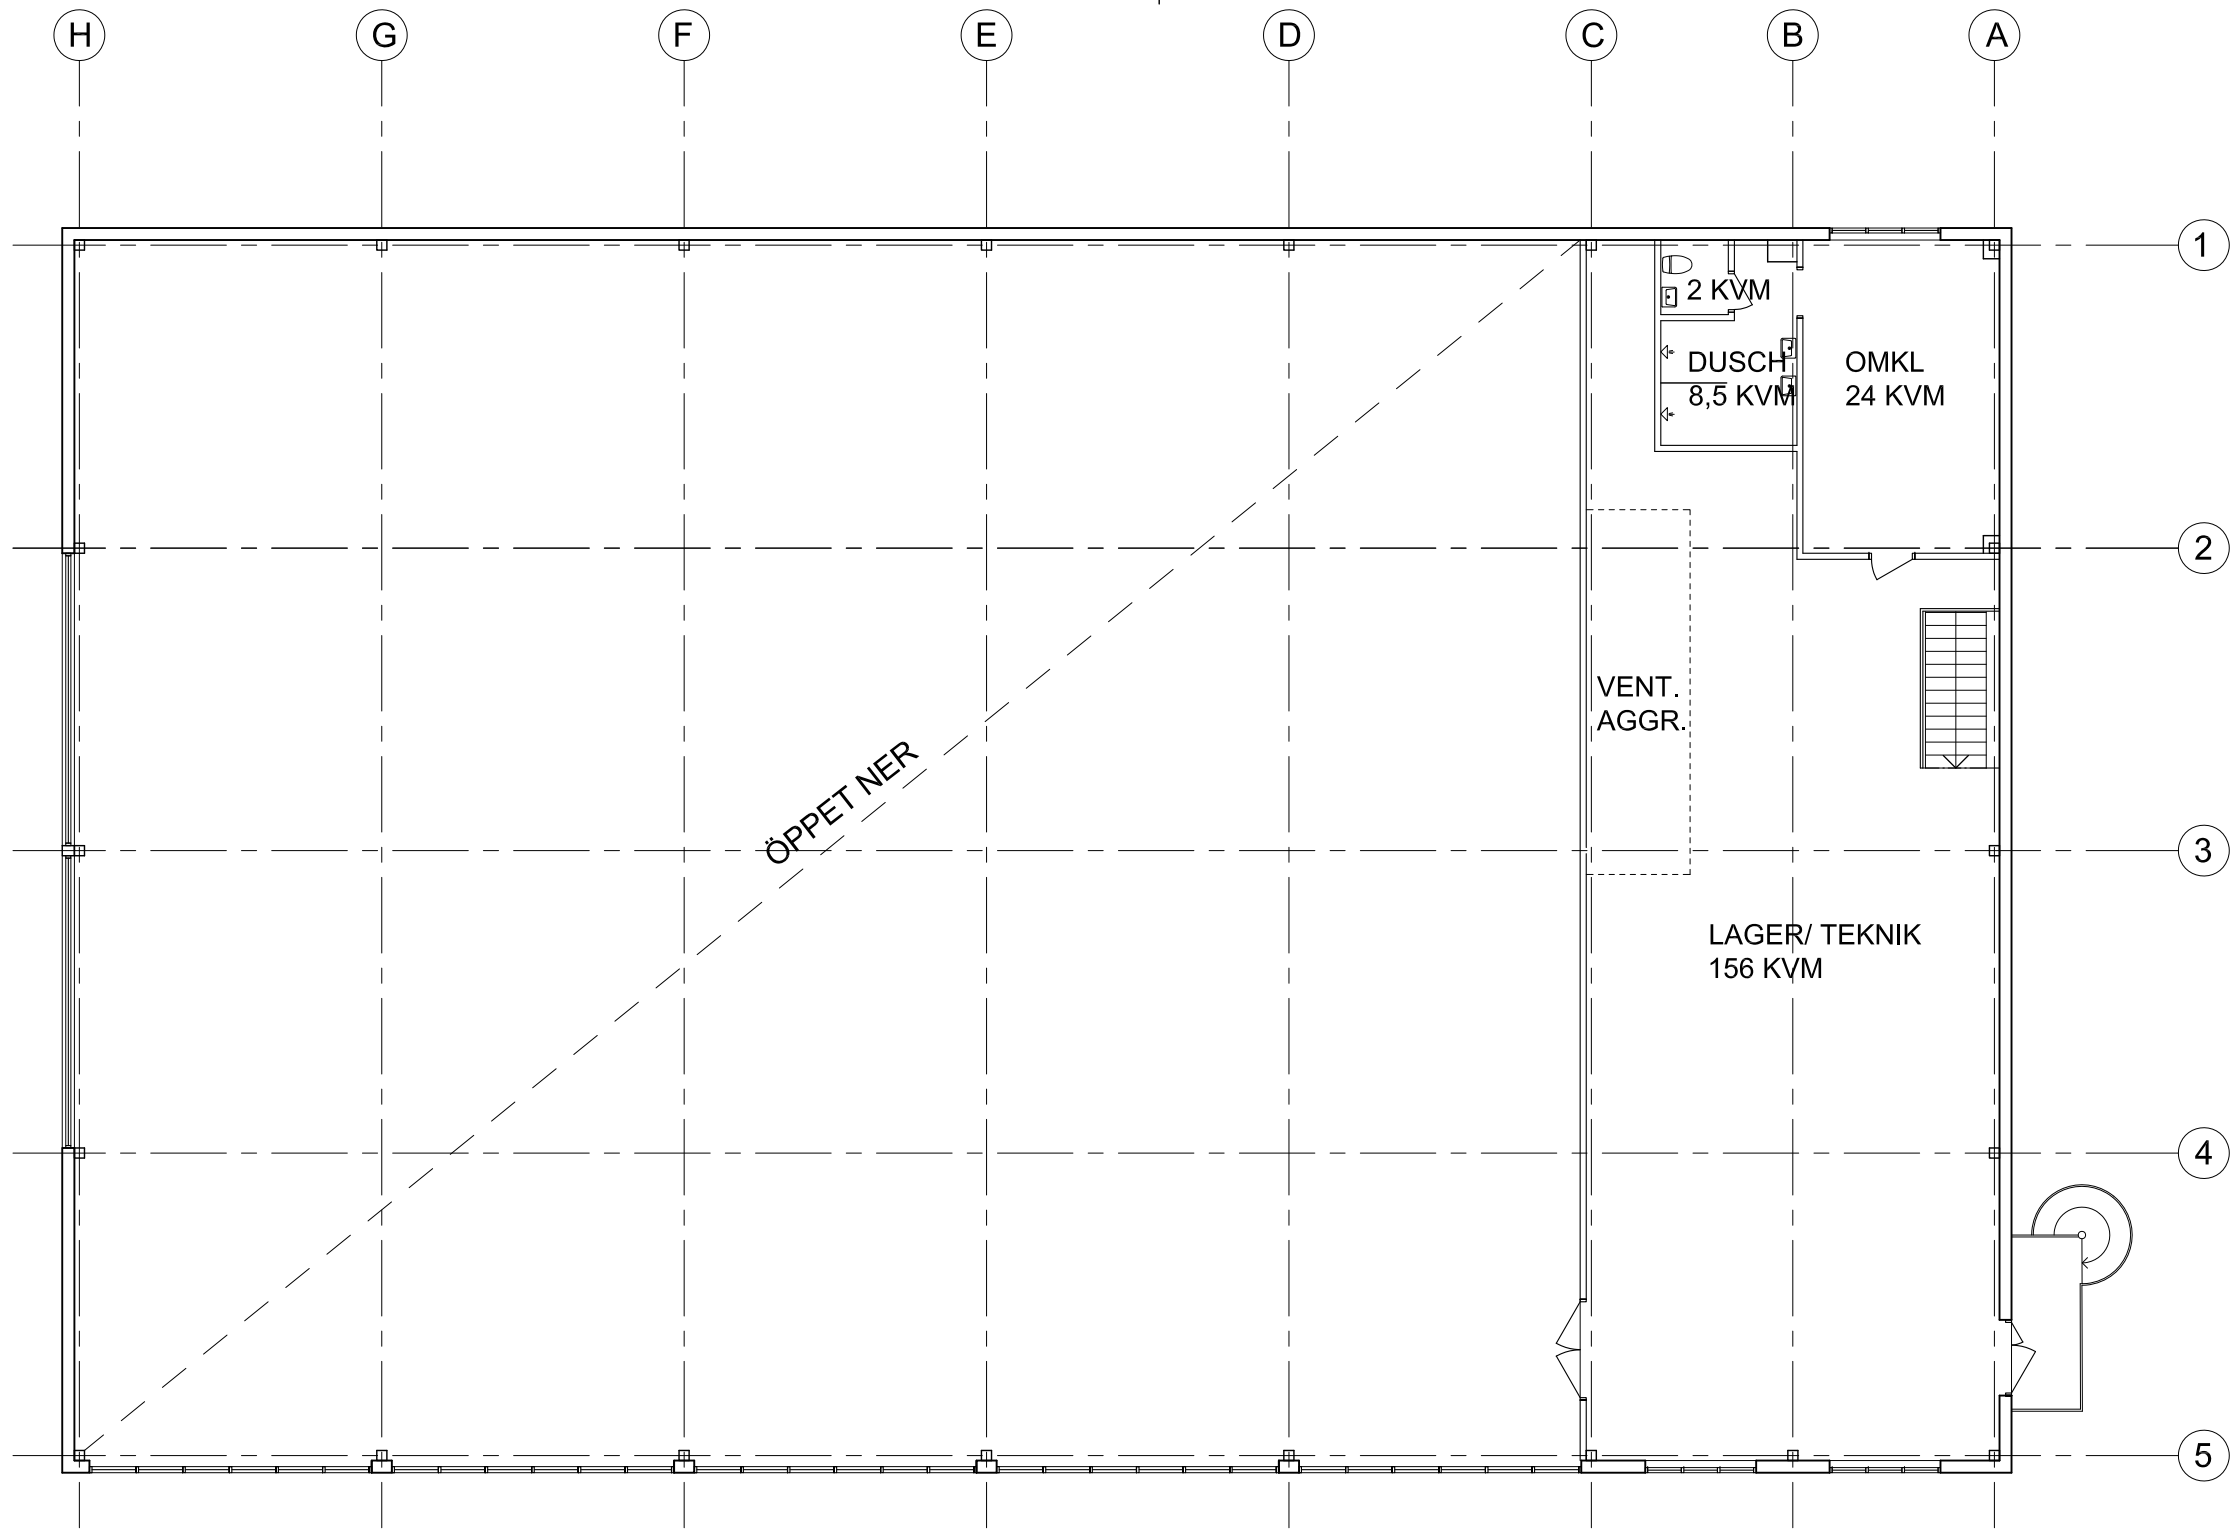

PLAN 2 ÖVRE PLAN
LOA: 193 KVM

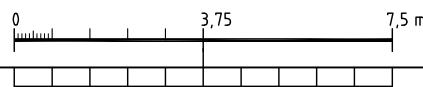

BET	ANT	ÄNDRINGEN AVSER	DATUM	SIGN
RELATIONSHANDLING				
KUGGHJULET 6 HUDDINGE				
Trädgårdsgatan 3 111 31 Stockholm mobil: 070-775 10 18 stefan@askhagen.se www.askhagen.se				
UPPDRAGNR		RITAD/KONSTR AV	HANDLÄGGARE	
2023-10-01		SA	SA	
DATUM		ANSVARIG		
2023-10-01		S. ASKHAGEN		
BUSSGARAGE PLAN 2 ÖVRE PLAN				
SKALA	NUMMER		BET	
1:150/A3	A300-200			