


Mileway

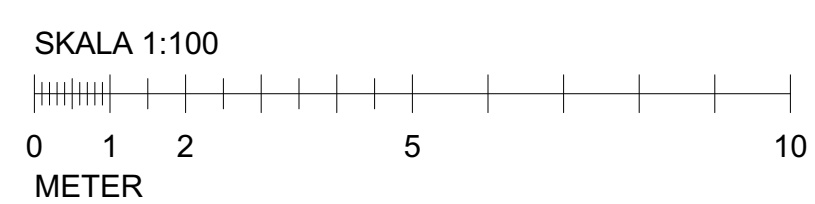

BET	ANT	ÄNDRING AVSER	DATUM	SIGN

RELATIONSHANDLING 2017-05-17

KV. SKÅLBY, HUS A-H
JÄRFÄLLA KOMMUN

VIZ Arkitektkontor AB tel.nr. 08 - 55 69 19 00

K
WVS
Sp
E
B

UPPDRAG NR	RITAD AV	HANDLÄGGARE
DATUM	ANSVÄRIG	
	16-12-08	A. LINDQVIST

HUS G
PLAN 1, BV
RELATION SAMT
YTA HYRESGÄSTER

SKALA	NUMMER	BET
A1 - 1:100 A3 - 1:200	A-40.1-G11	