



Unit 11 - 1313 kvm

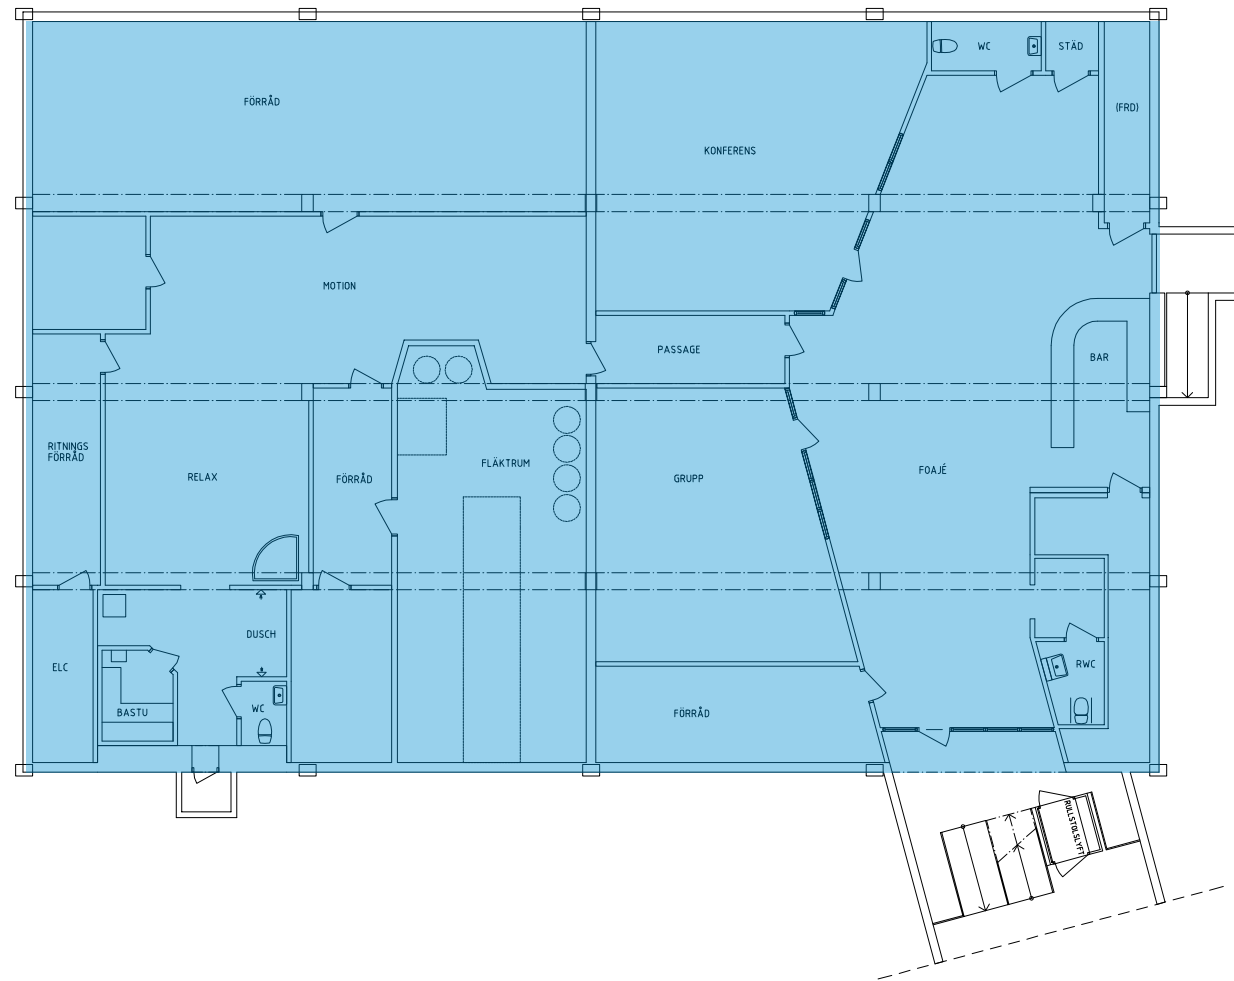

FÅR EJ BETRAKTAS SOM
UPPMÄTNINGSRITNING DÅ
DETALJMÄTNING EJ ÄR
UTFÖRD.
VISSA AVVIKELSER KAN
FÖREKOMMA.
-CAD-RITNING UPPRÄTTAD
ENLIGT BEFINTLIGT ALDRE
HANDRITAT UNDERLAG.

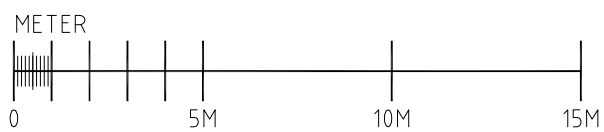

BET	ANT	ÄNDRINGEN AVSER	SIGN	DATUM
RELATIONSHANDLING				
KV JÄRNMALMEN 1, ÖREBRO				
 ARIA [®] CONSULTING AB <small>KUNGSÅTERGATAN 6 SAFJORDSGATAN 26 702 11 ÖREBRO 40 KISTA TEL: 019-16740 TEL: 08-59461270 FAX: 019-16740 FAX: 08-59461271 aria@aria.se</small>				
UPPDRAG NR	S07077	RITAD AV	P.BANG	HANDLÄGGARE
DATUM	2008-06-09	ANSVARIG	M.BERGLUND	
BRAVIDA				
VÅNING 1, KV				
SKALA	A1: 1:100 A3: 1:200	NUMMER	A-40.1-2010	BET

