



Ledig lokal

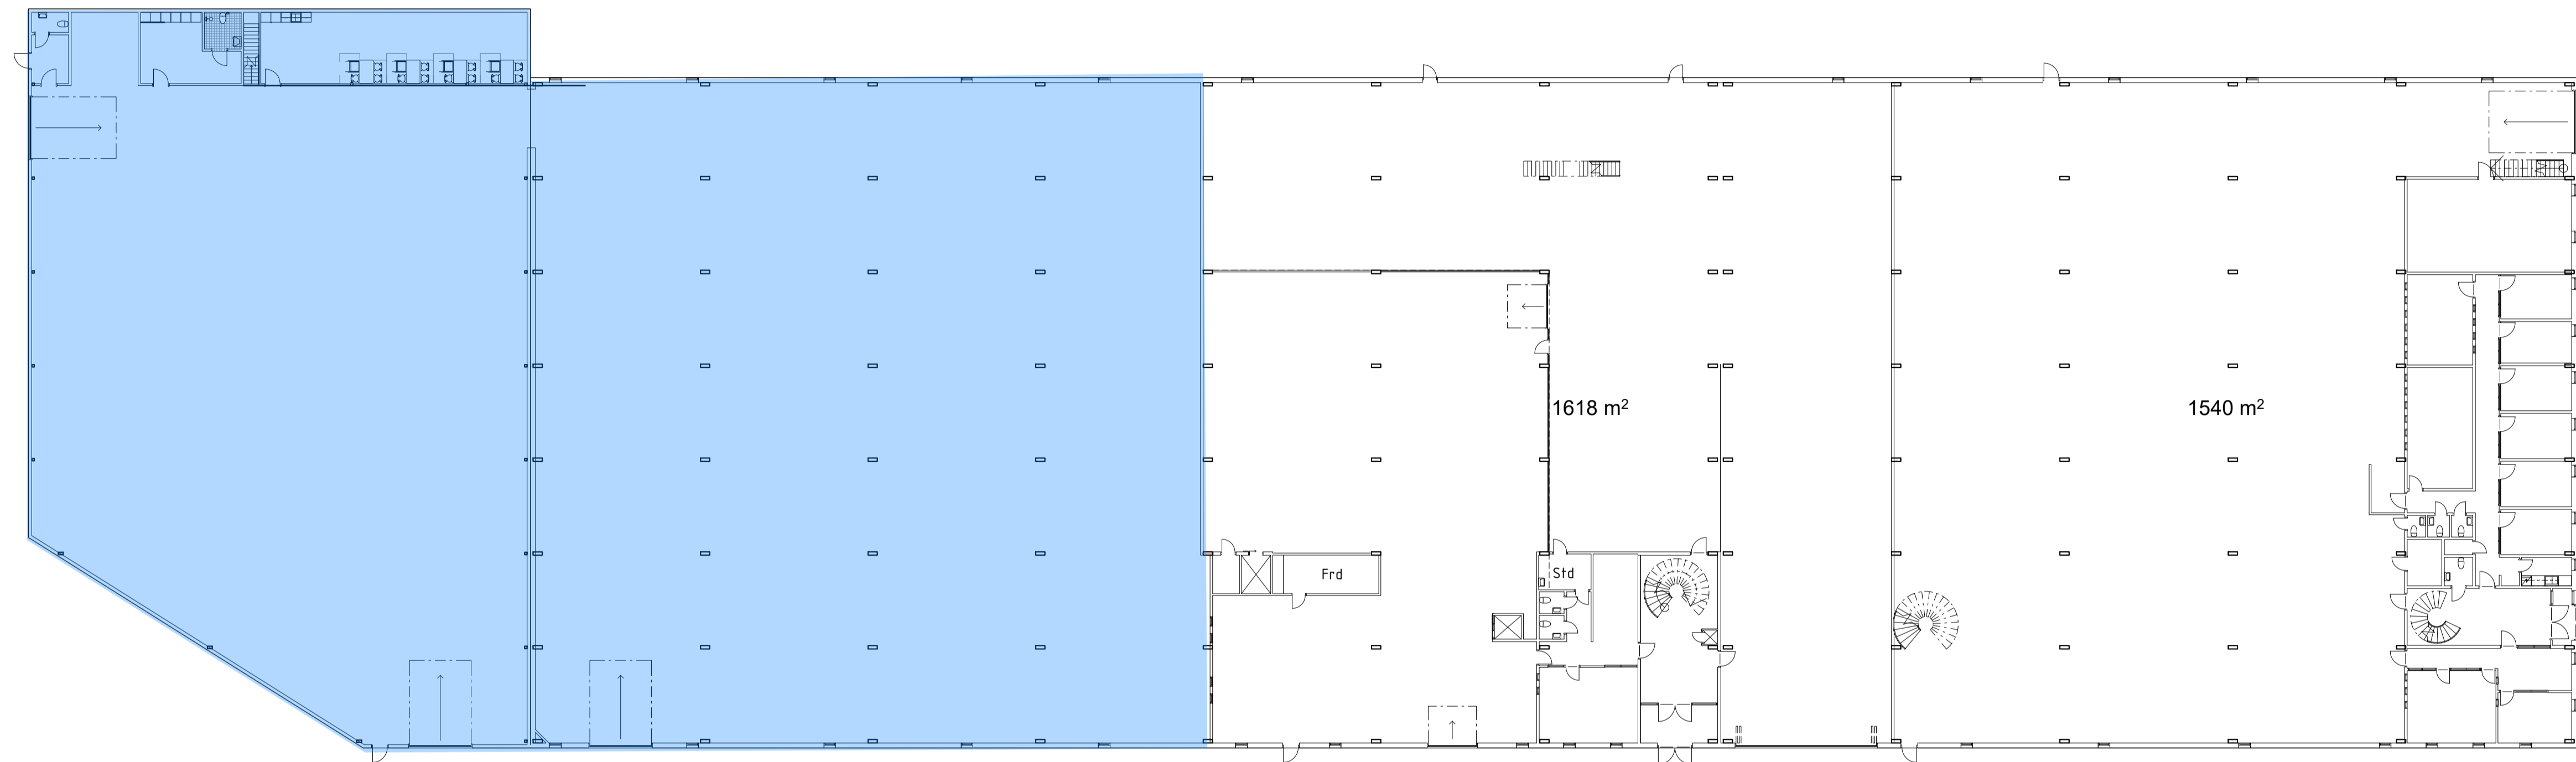

Plan 1
1 : 250

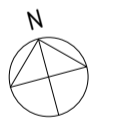

BET ANT ANDRINGEN AVSER SIGN DATUM

VIBY 19:8

RELATIONSHANDLING

MAREE

A	Maree Design & Projektbyrå AB	TEL 08-83 28 36
K	Maree Design & Projektbyrå AB	TEL 08-83 28 36

UPPDRAG NR	RITAD AV	HANDLAGGARE
005	NT	AM
DATUM	ANSVARIG	
2021-09-29	AM	

VIBY 19:8, UPPLANDS BRO KOMMUN
Planritning, plan 0, översikt

SKALA 1:250 NUMMER I BET
A-40.1-1001

