


# ALLMÄNNA ANVISNINGAR OCH FÖRESKRIFTER

SAMTLIGA MÅTT ANGES I MILLIMETER


## RITNINGARS STATUS

RITNINGAR SKALL, FÖR ATT VARA GÄLLANDE PÅ BYGGARBETSPLATSEN ELLER FÖR ATT ANVÄNDAS FÖR BESTÄLLNING AV SNICKERIER, INREDNING M.M, VARA FÖRSEDD MED BENÄMNING "BYGGHANDLING".

OBS! SAMTLIGA MÅTT KONTROLLERAS PÅ PLATS INNAN TILLVERKNING SKER. ENTREPRENÖREN SKALL FÖRSÄKRA SIG OM ATT HEN ERHÅLLIT DEN SENASTE VERSIONEN AV RITNINGEN INNAN ARBETE PÅBÖRJAS. VID EVENTUELLA OKLARHETER; KONTAKTA ARKITEKTEN.

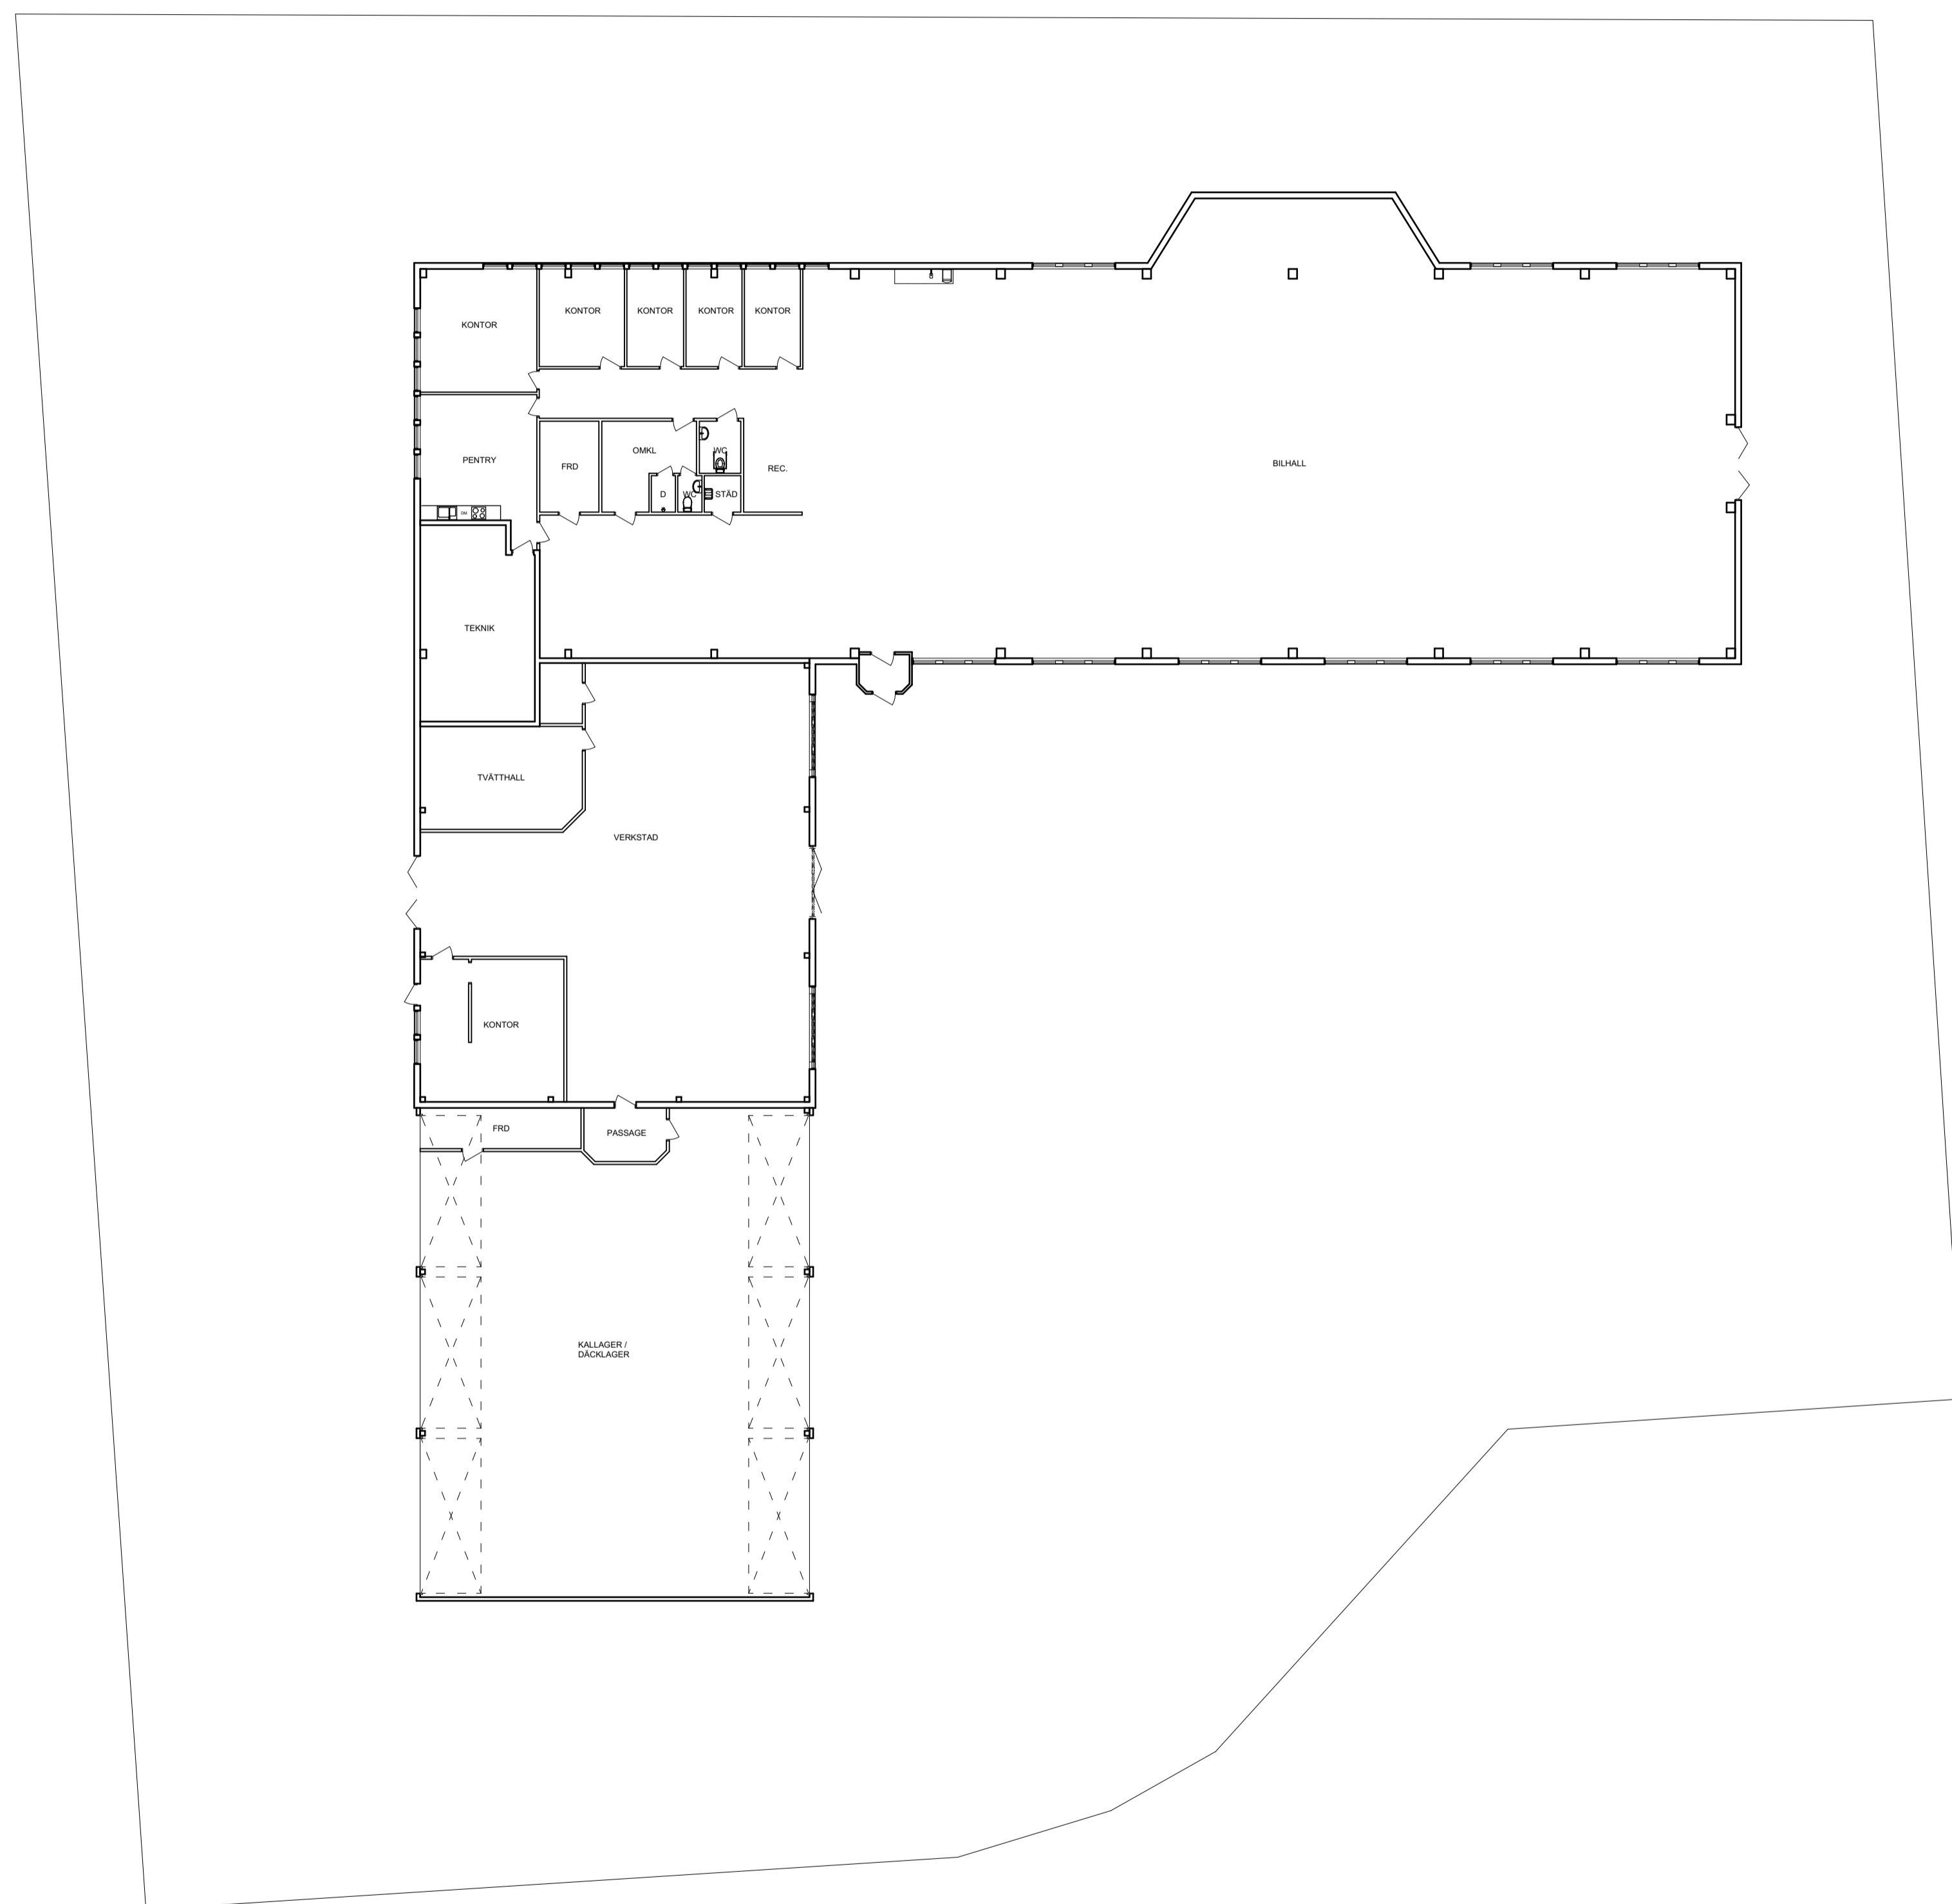

SKALA 1:200

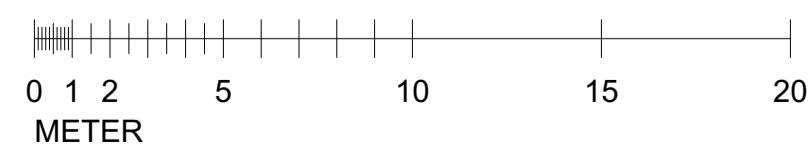

BET	ANT	ÄNDRING AVSER	DATUM	SIGN

## RELATIONSHANDLING

Kv. JORDBROMALM Nr 6:66  
HANINGE KOMMUN

**Mileway**

VIZ Arkitektkontor AB tel.nr. 08 - 55 69 19 00

K		
WVS		
Sp		
E		
B		

UPPDRAG NR	RITAD AV	HANDLÄGGARE
DATUM	ANSVARSIG	BET

Planritningar; mått & littera  
Markplan

SKALA	NUMMER	BET
A1 - 1:200 A3 - 1:400	A-40.1-000	