

ALLMÄNNA ANVISNINGAR OCH FÖRESKRIFTER



SAMTLIGA MÅTT ANGES I MILLIMETER

RITNINGARS STATUS

RITNINGAR SKALL, FÖR ATT VARA GÄLLANDE PÅ BYGGARBETSPÅTÄNEN ELLER FÖR ATT ANVÄNDAS FÖR BESTÄLLNING AV SNICKERIER, INREDNING M M, VARA FÖRSEDD MED BENÄMNING "BYGGHANDLING".

OBS! SAMTLIGA MÅTT KONTROLLERAS PÅ PLATS INNAN TILLVERKNING SKER. ENTREPRENÖREN SKALL FÖRSÄKRA SIG OM ATT HEN ERHÅLLIT DEN SENASTE VERSIONEN AV RITNINGEN INNAN ARBETE PÅBÖRJAS. VID EVENTUELLA OKLARHETER; KONTAKTA ARKITEKTEN.

- HG 1	TOTALT ~ 5 083 m²
PLAN 1	(LAGER ~ 3 581 m ²) (KONTOR ~ 158 m ²)
PLAN 2	(LAGER ~ 810 m ²) (KONTOR ~ 534 m ²)
TOTALT	(LAGER ~ 4 391 m ²) (KONTOR ~ 692 m ²)
- HG 2	TOTALT ~ 4 060 m²
PLAN 1	(LAGER ~ 3 065 m ²)
PLAN 2	(LAGER ~ 538 m ²) (KONTOR ~ 371 m ²) (ÖVRIGT ~ 86 m ²)
TOTALT	(LAGER ~ 3 603 m ²) (KONTOR ~ 371 m ²) (ÖVRIGT ~ 86 m ²)
ÖVRIG YTA	~ 148 m²

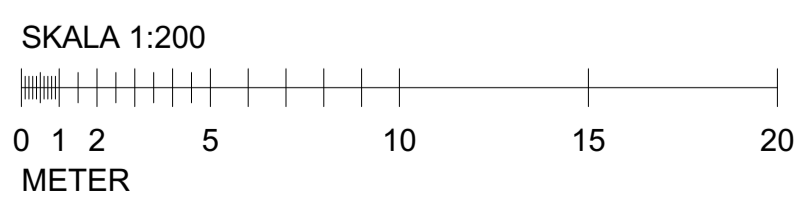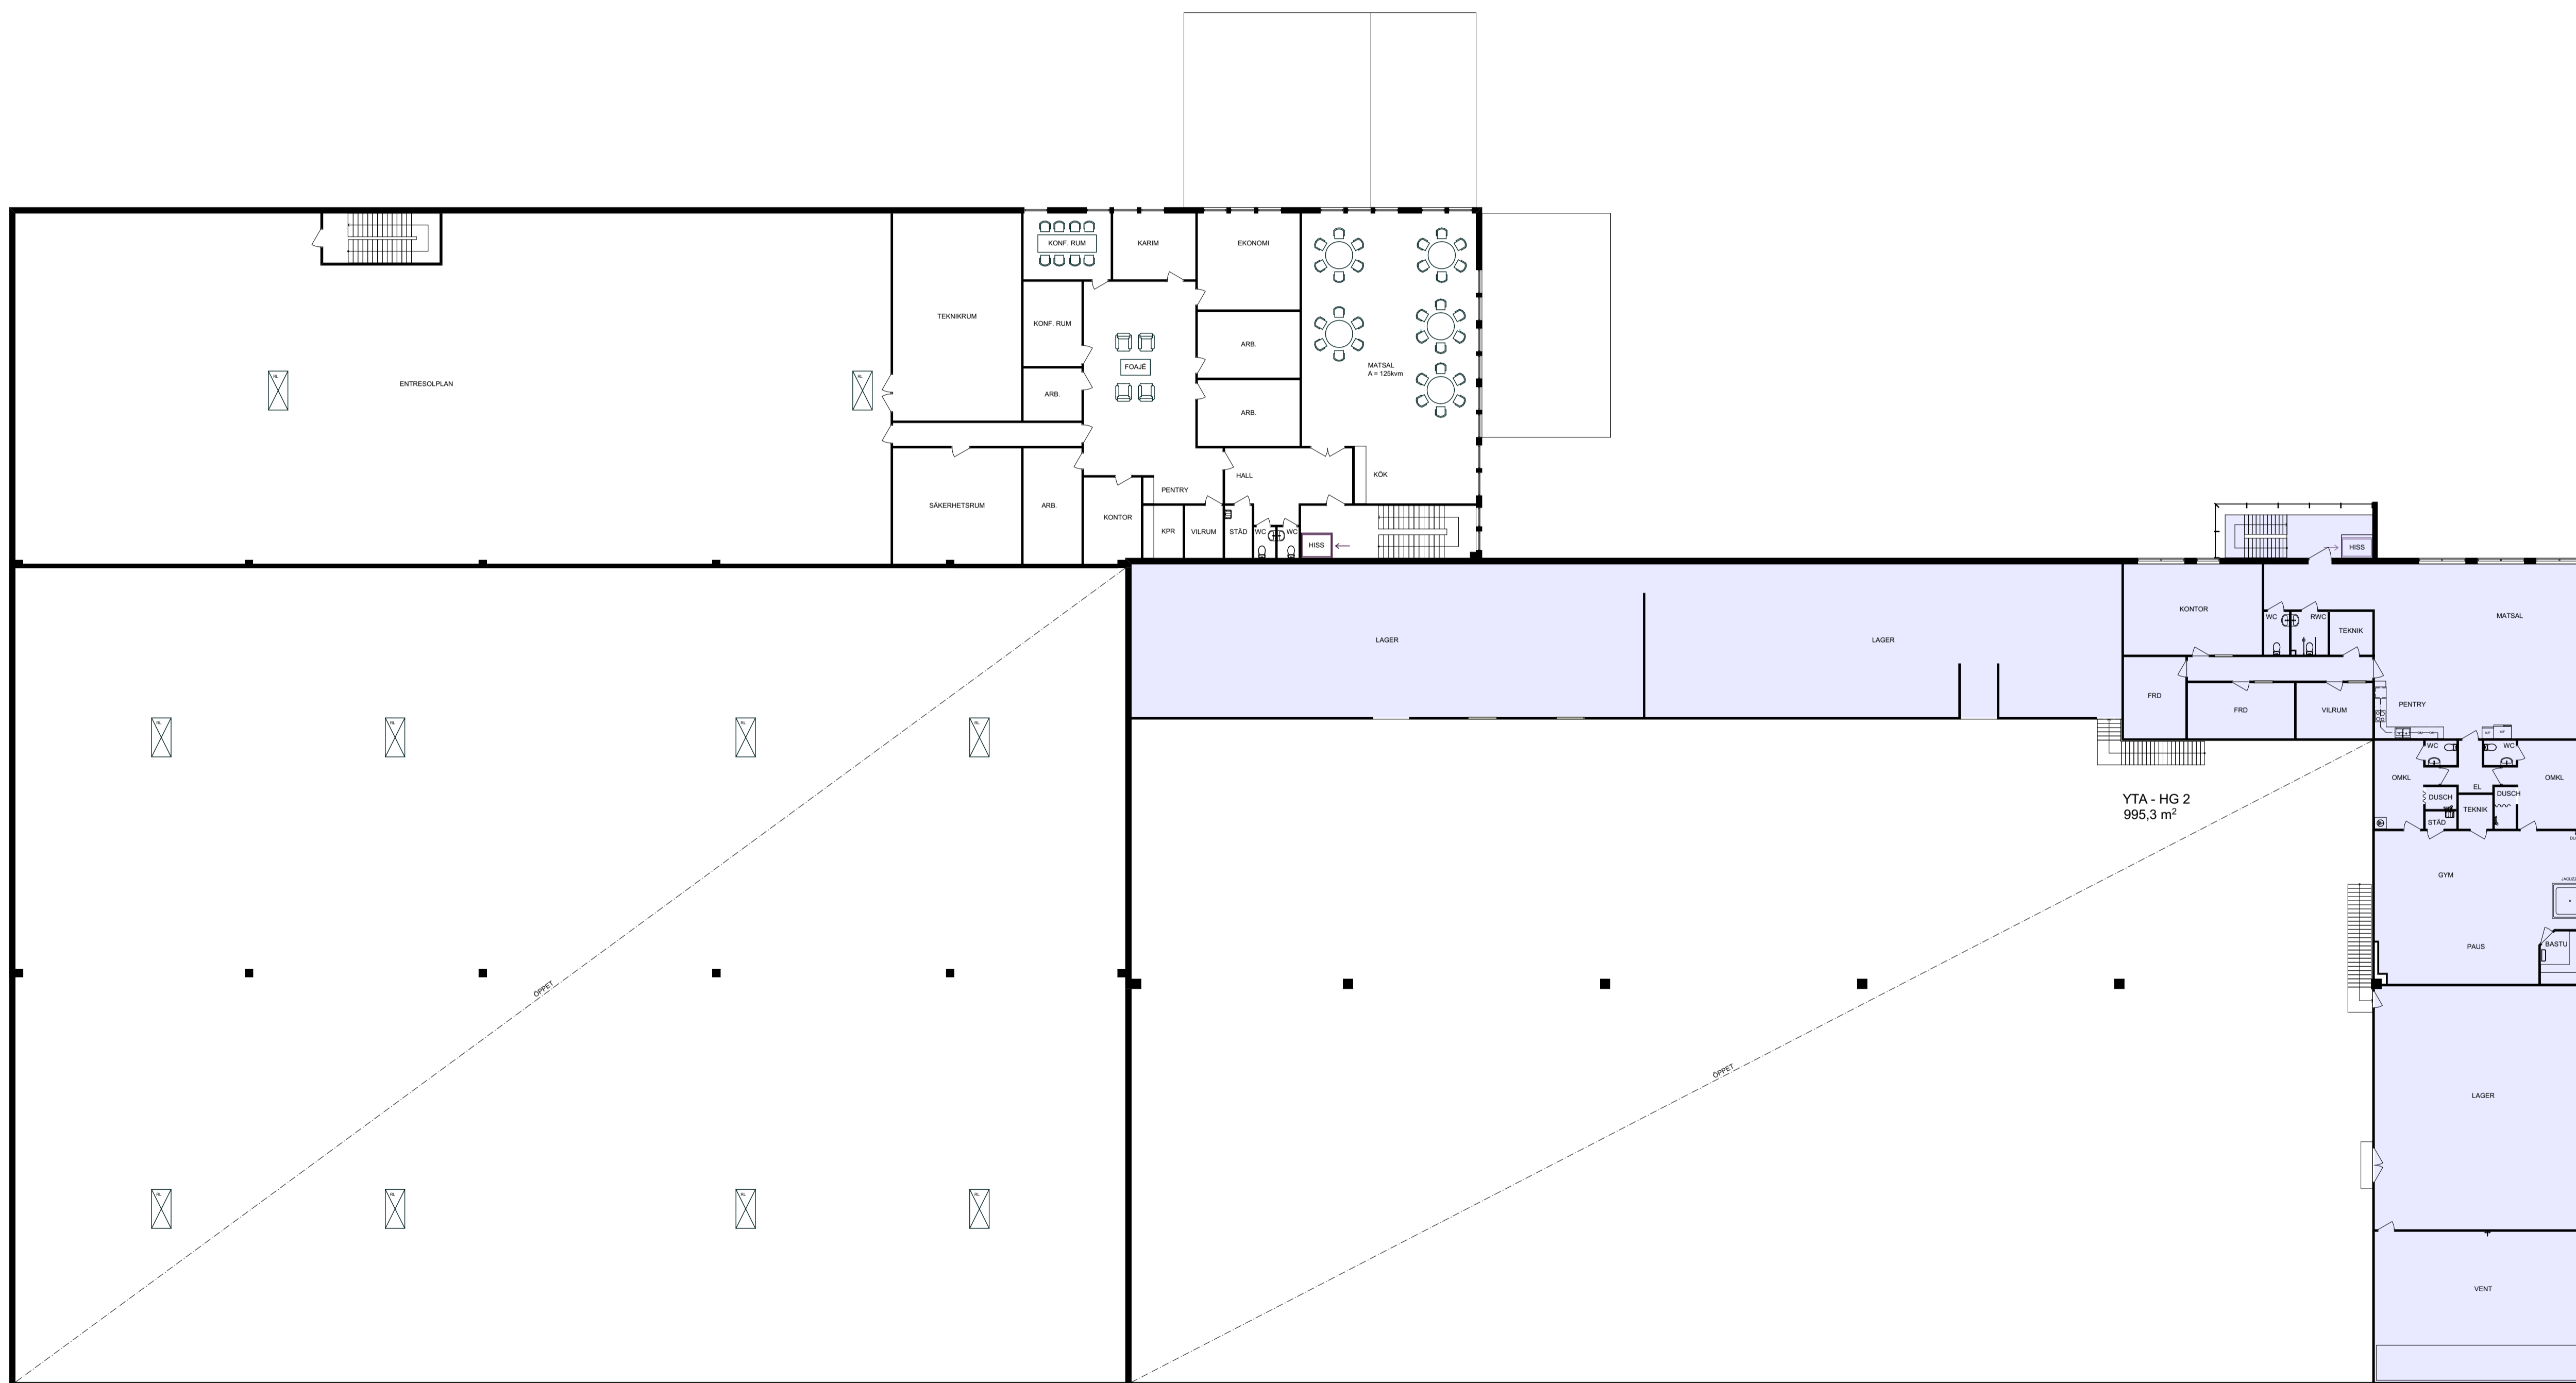

OBS.
DETALJINMÄTNING ÄR EJ
UTFÖRD, VISS AVVIKELSE
KAN FÖREKOMMA.
UNDERLAG FRÅN:
BIARK - BYGGKONSULT
2007-03-20
A-100-01-10

BET	ANT	ÄNDRING AVSER	DATUM	SIGN

RELATIONSHANDLING
Kv. ROSERSBERG 11:82
SIGTUNA KOMMUN



VIZ Arkitektkontor AB	tel.nr. 08 - 55 69 19 00
K	
WVS	
Sp	
E	
B	

UPPDRAG NR	RITAD AV	HANDLÄGGARE
DATUM	ANSVARSIG	

Planritningar; Hyresgästritningar
Plan 2

SKALA	NUMMER	BET
A1 - 1:200 A3 - 1:400	A-40.1-002	