

# ALLMÄNNA ANVISNINGAR OCH FÖRESKRIFTER



SAMTLIGA MÅTT ANGES I MILLIMETER

## RITNINGARS STATUS

RITNINGAR SKALL, FÖR ATT VARA GÄLLANDE PÅ BYGGARBETSPÅTÄNEN ELLER FÖR ATT ANVÄNDAS FÖR BESTÄLLNING AV SNICKERIER, INREDNING M.M, VARA FÖRSEDD MED BENÄMNING "BYGGHANDLING".

OBS! SAMTLIGA MÅTT KONTROLLERAS PÅ PLATS INNAN TILLVERKNING SKER. ENTREPRENÖREN SKALL FÖRSÄKRA SIG OM ATT HEN ERHÅLLIT DEN SENASTE VERSIONEN AV RITNINGEN INNAN ARBETE PÅBÖRJAS. VID EVENTUELLA OKLARHETER; KONTAKTA ARKITEKTEN.

- HG 1	<b>TOTALT ~ 5 083 m<sup>2</sup></b>
PLAN 1	(LAGER ~ 3 581 m <sup>2</sup> )
PLAN 2	(KONTOR ~ 158 m <sup>2</sup> ) (LAGER ~ 810 m <sup>2</sup> ) (KONTOR ~ 534 m <sup>2</sup> )
TOTALT	(LAGER ~ 4 391 m <sup>2</sup> ) (KONTOR ~ 692 m <sup>2</sup> )
- HG 2	<b>TOTALT ~ 4 060 m<sup>2</sup></b>
PLAN 1	(LAGER ~ 3 065 m <sup>2</sup> )
PLAN 2	(LAGER ~ 538 m <sup>2</sup> ) (KONTOR ~ 371 m <sup>2</sup> ) (ÖVRIGT ~ 86 m <sup>2</sup> )
TOTALT	(LAGER ~ 3 603 m <sup>2</sup> ) (KONTOR ~ 371 m <sup>2</sup> ) (ÖVRIGT ~ 86 m <sup>2</sup> )
ÖVRIG YTA	<b>~ 148 m<sup>2</sup></b>

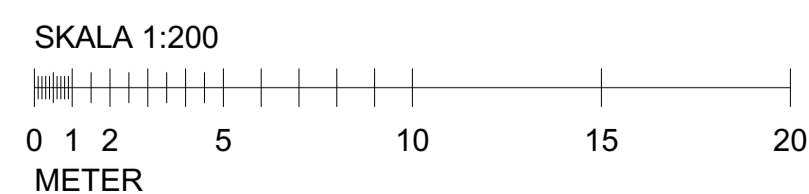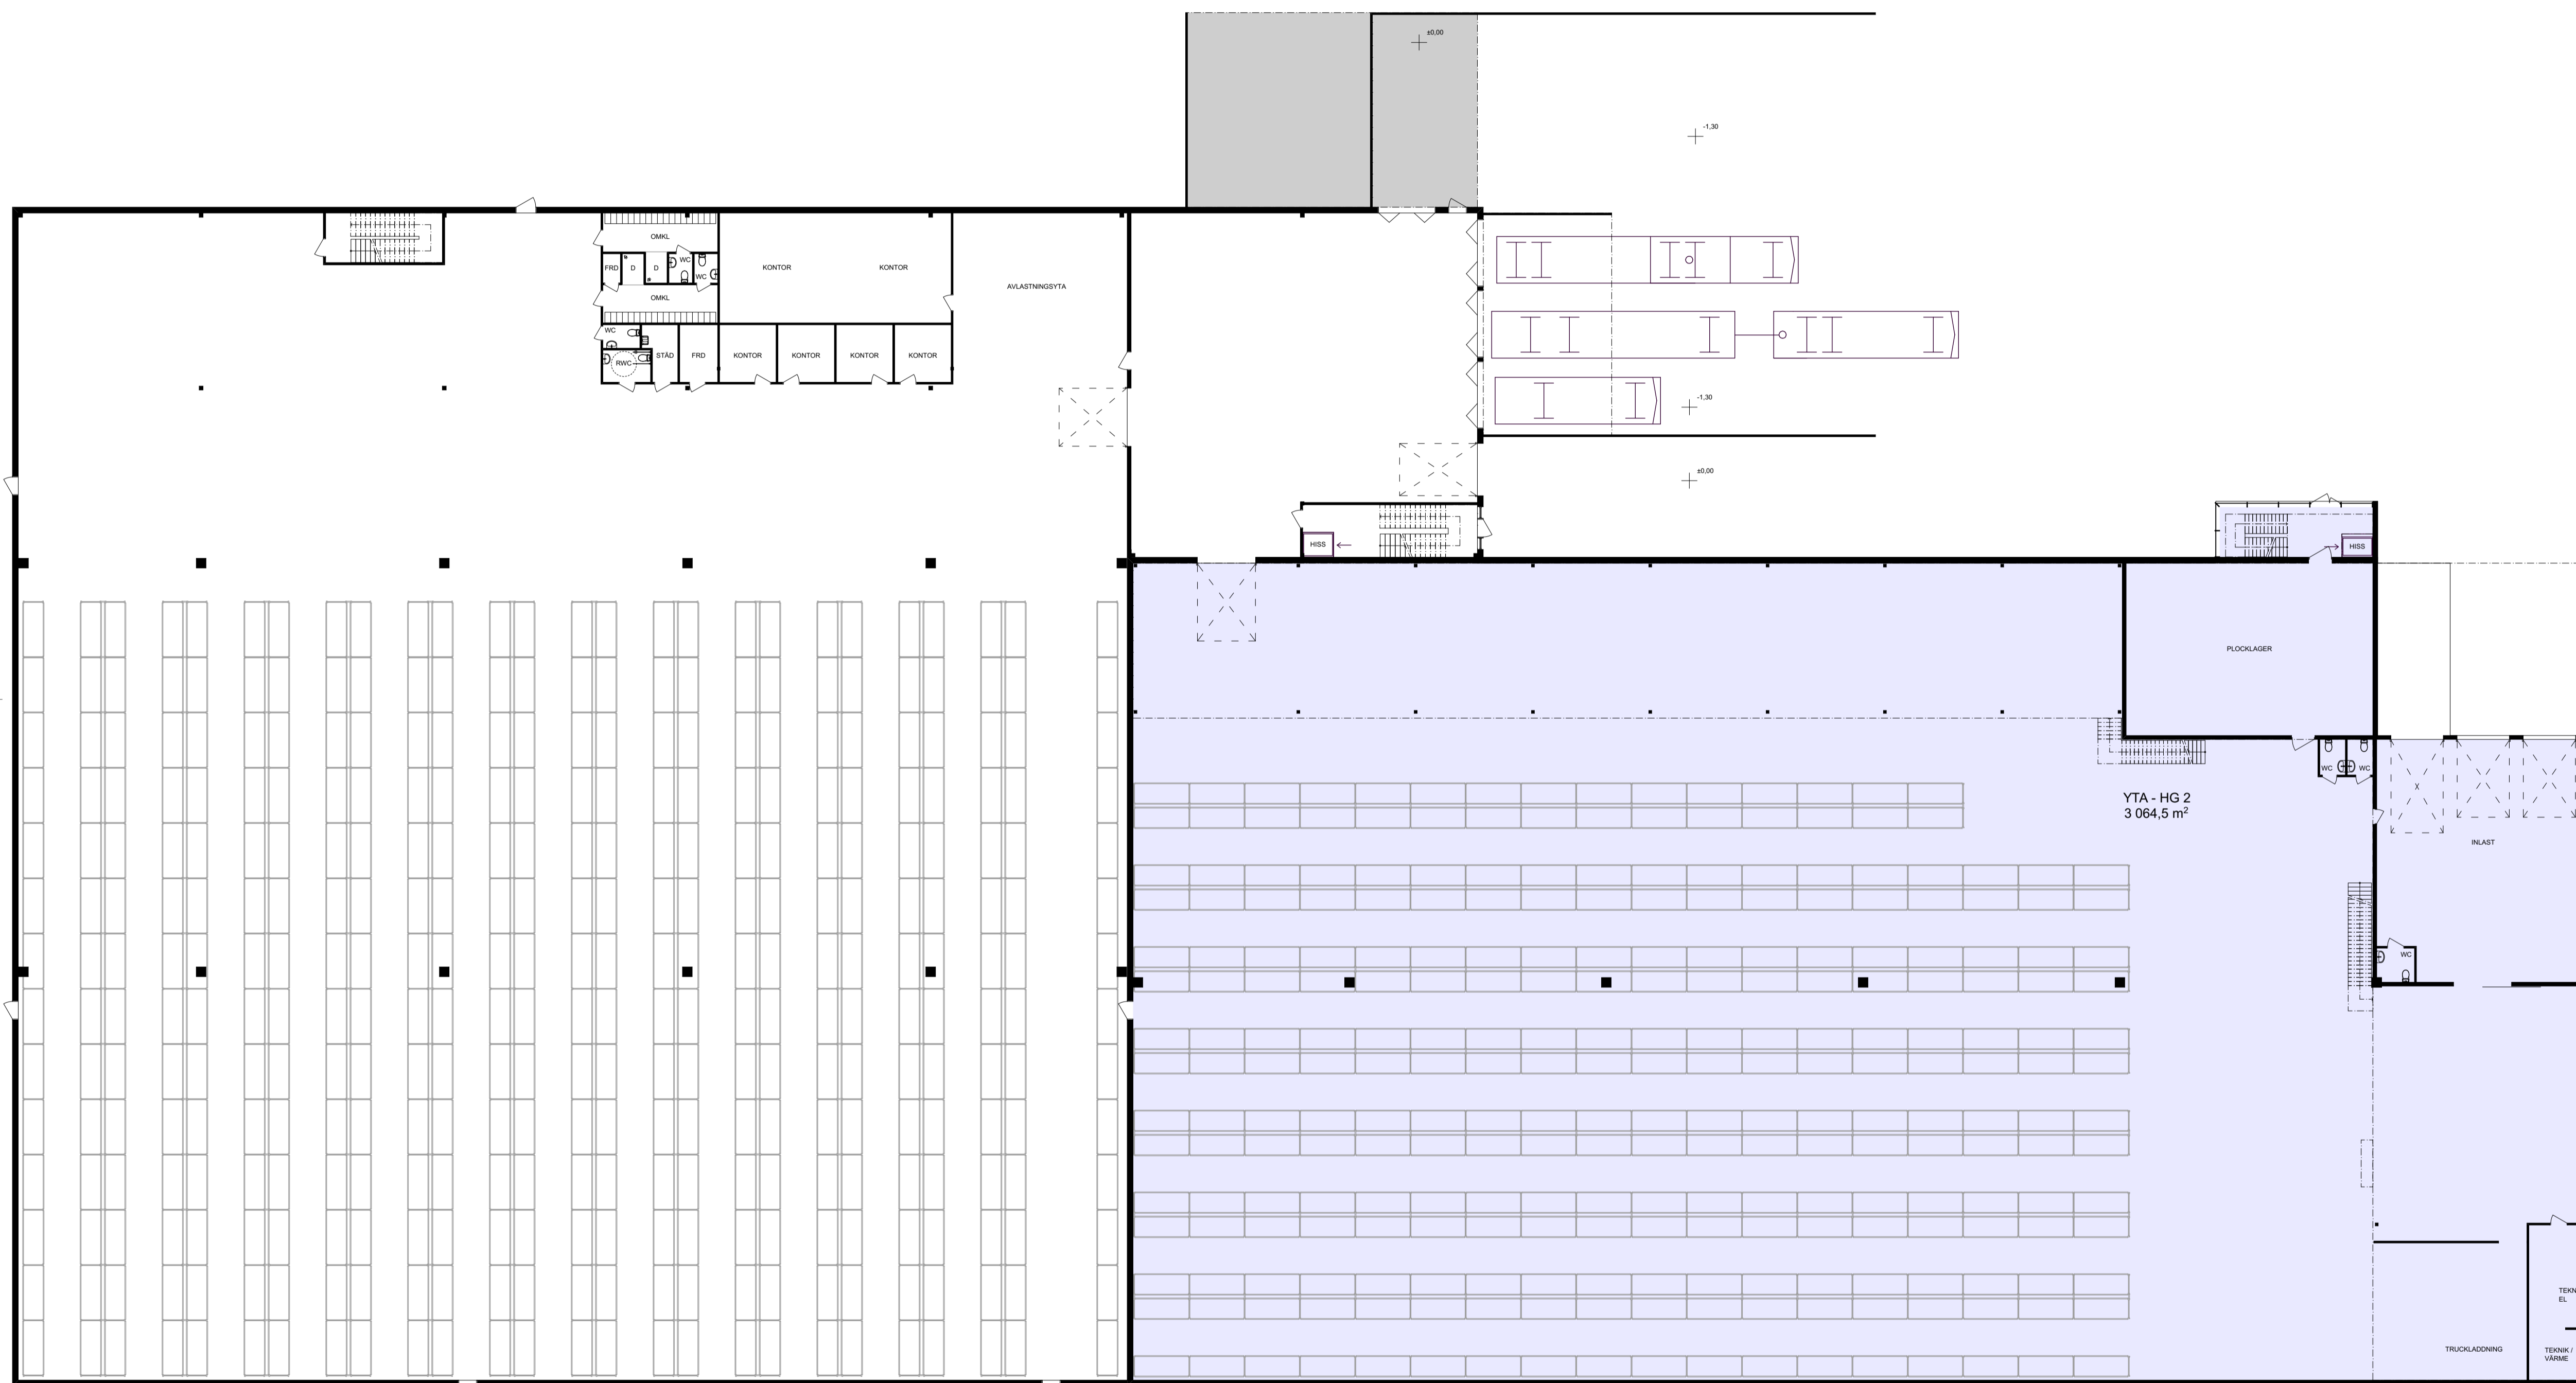

OBS.  
DETALJINMÄTNING ÄR EJ  
UTFÖRD, VISS AVVIKELSE  
KAN FÖREKOMMA.  
UNDERLAG FRÅN:  
BIARK - BYGGKONSULT  
2007-03-20  
A-100-01-10

BET	ANT	ÄNDRING AVSER	DATUM	SIGN

## RELATIONSHANDLING

Kv. ROSERSBERG 11:82  
SIGTUNA KOMMUN



VIZ Arkitektkontor AB tel.nr. 08 - 55 69 19 00

K

WVS

Sp

E

B

UPPDRAG NR

RITAD AV

HANDLÄGGARE

DATUM

J. JOHANSSON

A. LINDQVIST

ANSVARIG

2021-06-28

A. LINDQVIST

Planritningar; Hyresgästritningar

Plan 1

SKALA

NUMMER

BET

A1 - 1:200

A3 - 1:400

A-40.1-001