



**Unit 5**  
1 540 kvm

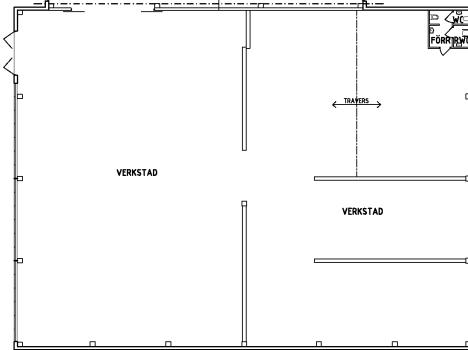

PLAN

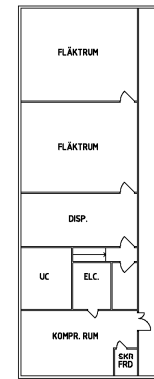


ÖVRE PLAN

- FÖRKLARINGAR
- FÖRESKRIFTER
- HÄNVISNINGAR



FK 2006-02-10

REF	AVT	ÄNDRINGEN AVSER	SEEN	DATUM
RELATIONSHANDLING				
 <b>ZKA &amp; KARSHAN ARKITEKTER AB</b>				
FASTIGHETS AB BROSTADEN				
Kv. HANTVERKAREN 2, BÖTKYRKA				
PLAN o ÖVRE PLAN				
DATUM	xx-xx-xx	HANTVERKAREN / ÖSTAT AV	J.PIHLSTRÖM / J.PIHLSTRÖM	
SKALA	1:200(A1)	BYGGNAD	1 DET	
	1:400(A3)		A301:01	

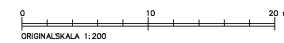

• BYGGNADEN ÄR EJ UPPMÄTT  
VÄR BEROV AV STÖRRE MÄTTNINGAR,  
SÄSOM AV UPPMÄTTNINGAR.