



FÖRKLARINGAR

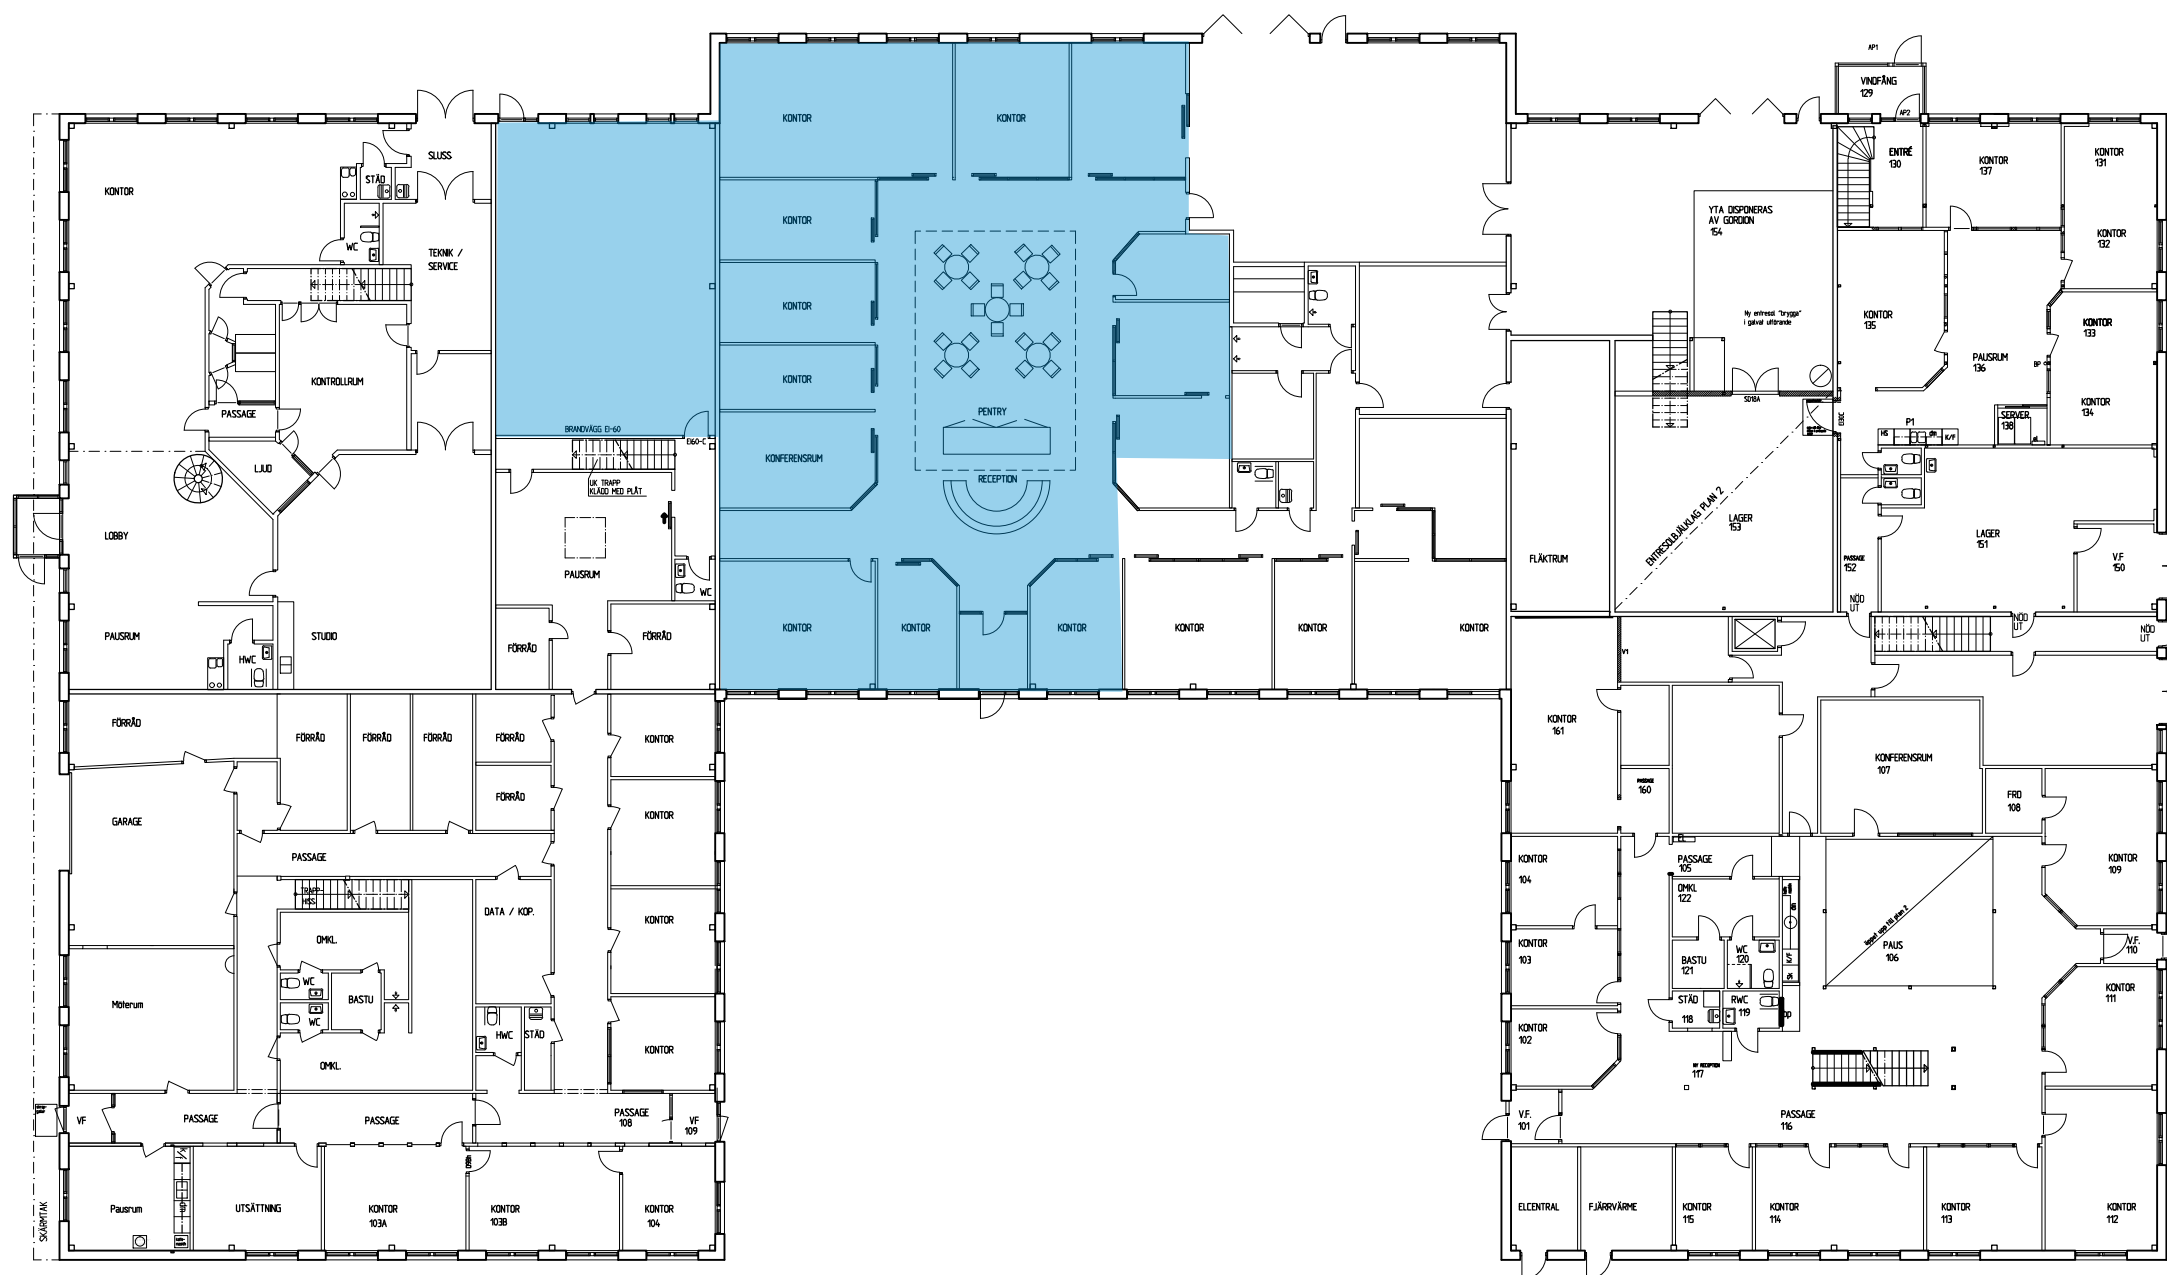

REV | ART | ÄNDRINGEN AVSER | DATUM | SIGN

RELATIONSHANDLING

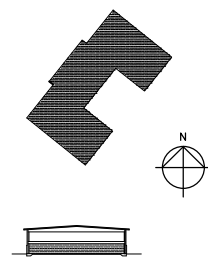

FANAN 47, HALMSTAD

Plan 1

SKALA A3-300  
A1-150

BYGGSKISSNUMMER  
A305.01

REV