



BOTTENPLAN -1:100-

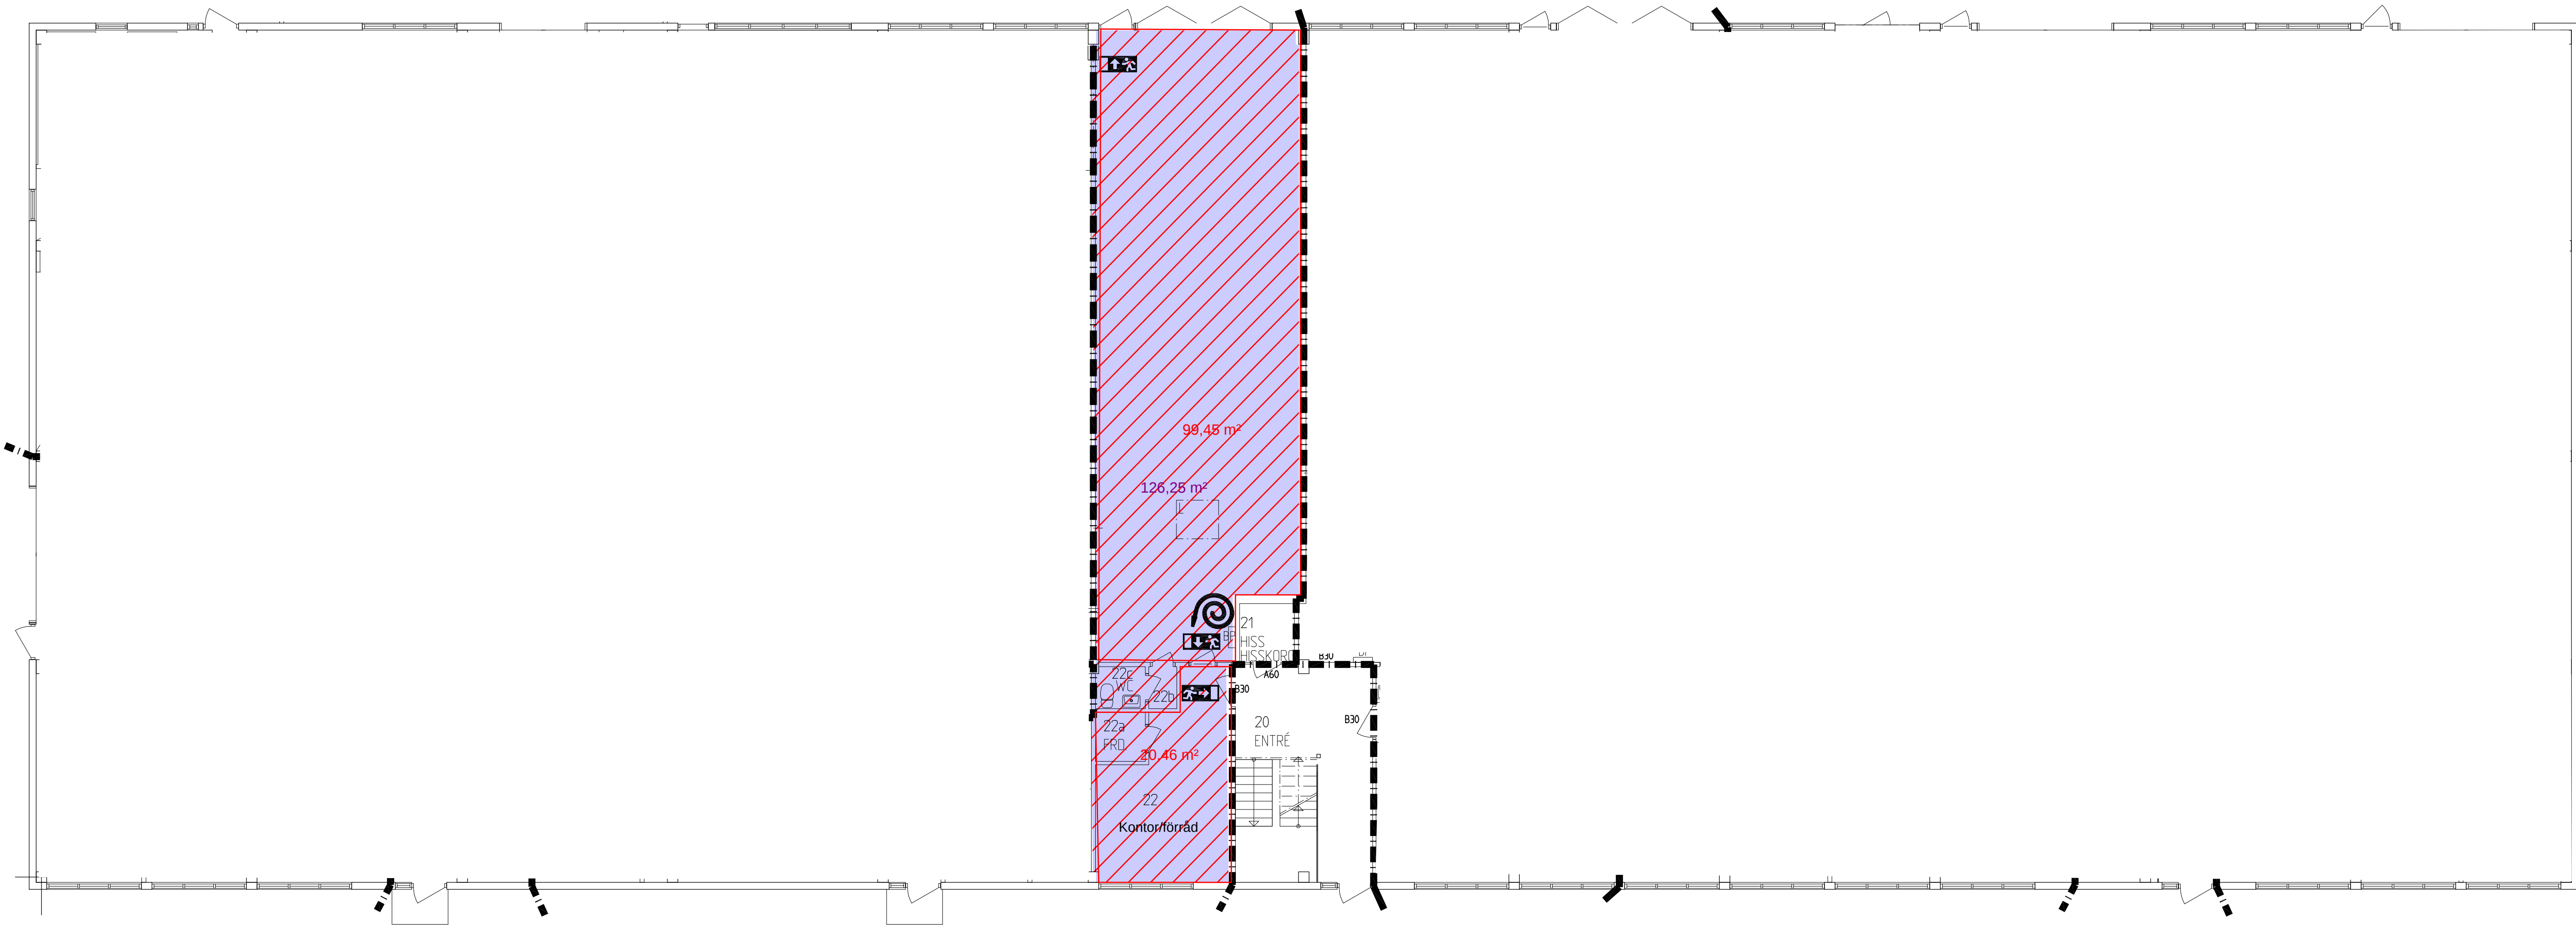

ORIENTERINGSFIGUR 1:2000

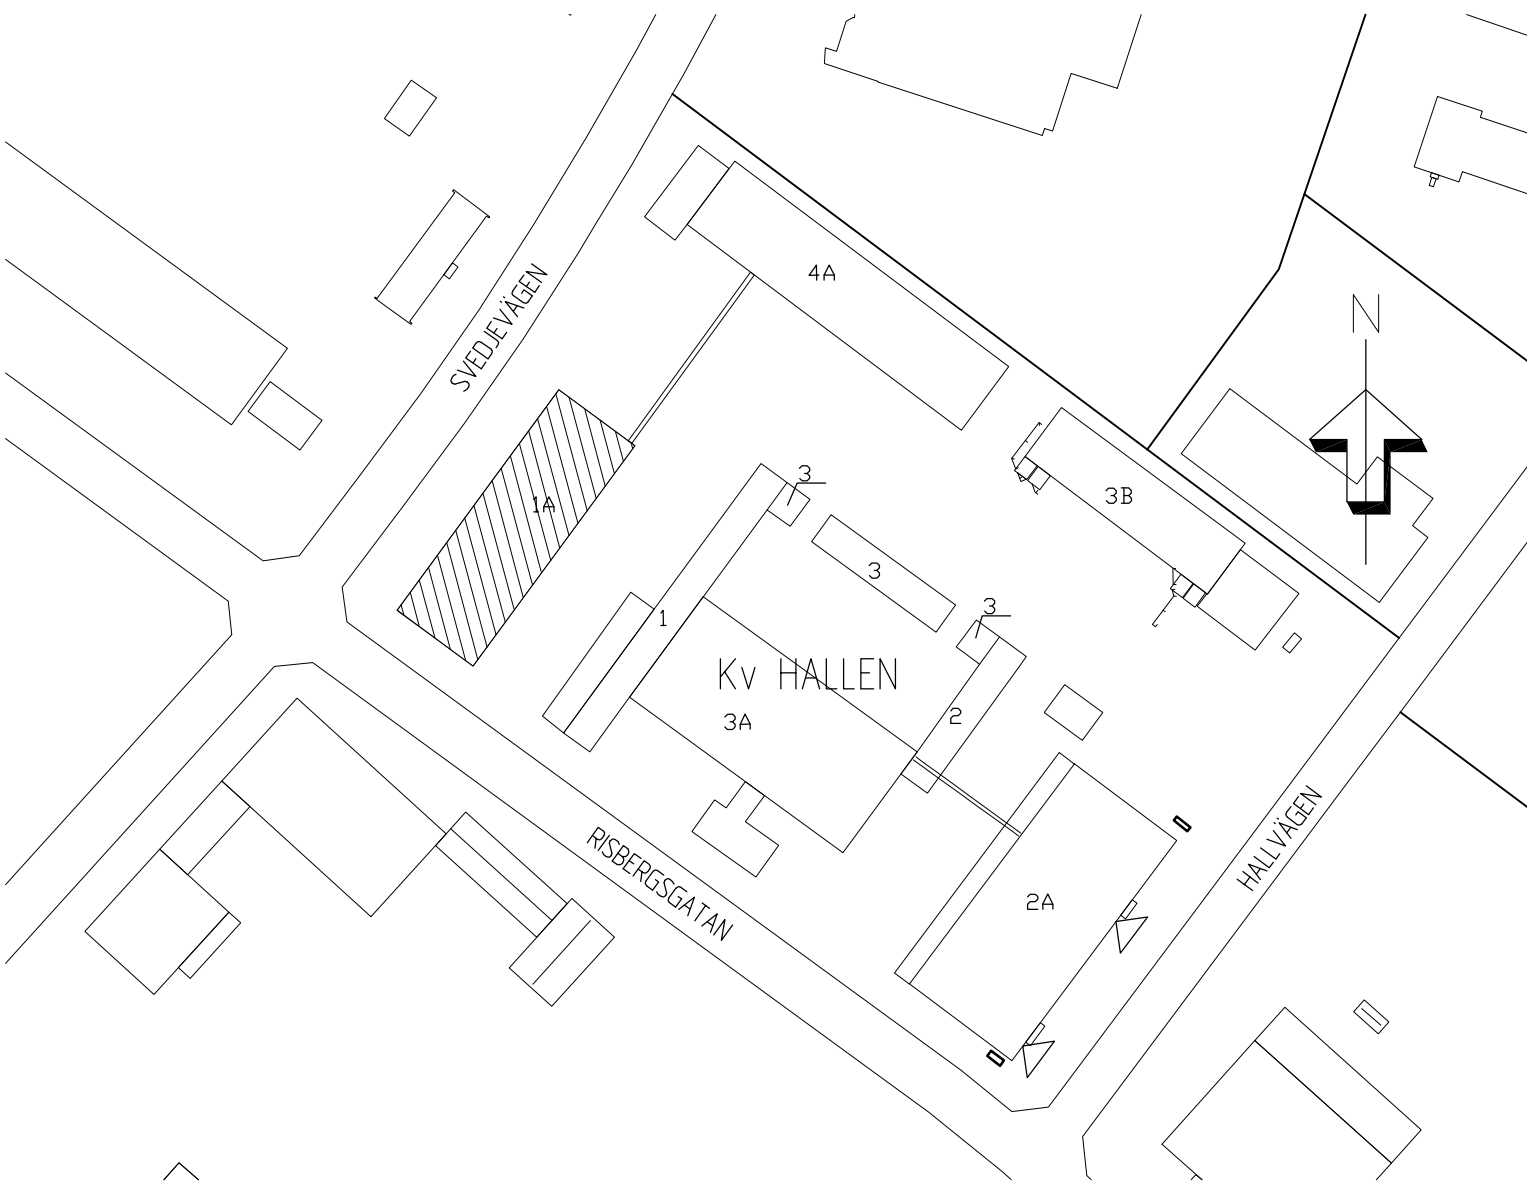

UNDERLAG FÖR DENNA DIGITALA MODELL HAR VART RITNINGAR
UPPRÄTTADE AV BERTH EKVALL, SKELLEFTEÅ 1970.
FUNKTIONSBERÖENDE HÄTT MÅSTE KONTROLLERAS MED
VERKLEGT UTTERANDE GJÖM MÄTTAGNING PÅ PLATS ETC.
SKELLEFTEÅ 2002, VAB ARKITEKTER I SKELLEFTEÅ AB

VAB VAB Arkitekter
i Skellefteå AB

BET	ANT	ÄNDRINGEN AVSER	SIGN	DATUM
RELATIONSHANDLING				
FASTIGHETS AB POLARIS KV. HALLEN 6, SKELLEFTEÅ				
HUS et 1				
☒	A VAB Arkitekter		tel 0910-703100 fax 0910-703109	
UPPDRAAG NR 05-811-002		RITAD FN/mlu	KONSTR I	HANDLÄGGARE K ERIKSSON
DATUM 2011-11-14		ANSVARIG		
BOTTENPLAN				
SKALA 1:100/A1		NUMMER A300:1A1		BET