


PLAN 2
1 : 50
LOA: CA. 195m²

FÖRKLARINGAR

- BEF. VÄGG
- NY VÄGG
- RIVEN VÄGG
- NY DÖRR
- BEF. DÖRR

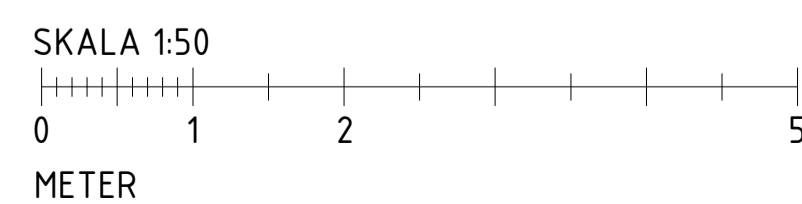

BET	ÄNDRINGEN AVSER	DATUM	SIGN
RELATIONSHANDLING			
Rydfjäll BYGGKONSULT			
MATRISEN 1 UMEÅ			
<input checked="" type="checkbox"/>	A	RYDFJÄLL BYGGKONSULT AB	tel. 090-14 00 49
<input type="checkbox"/>	K	RYDFJÄLL BYGGKONSULT AB	tel. 090-14 00 49
UPPDRAGSNUMMER		RITAD/KONSTR. AV	HANDLÄGGARE
--		E RYDFJÄLL	A RYDFJÄLL
DATUM		ANSVARIG	
2025-03-04			
DISPONIBEL YTA PLAN 2			
SKALA	NUMMER		BET
A1 1:50	A40.1-12		
A3 1:100			