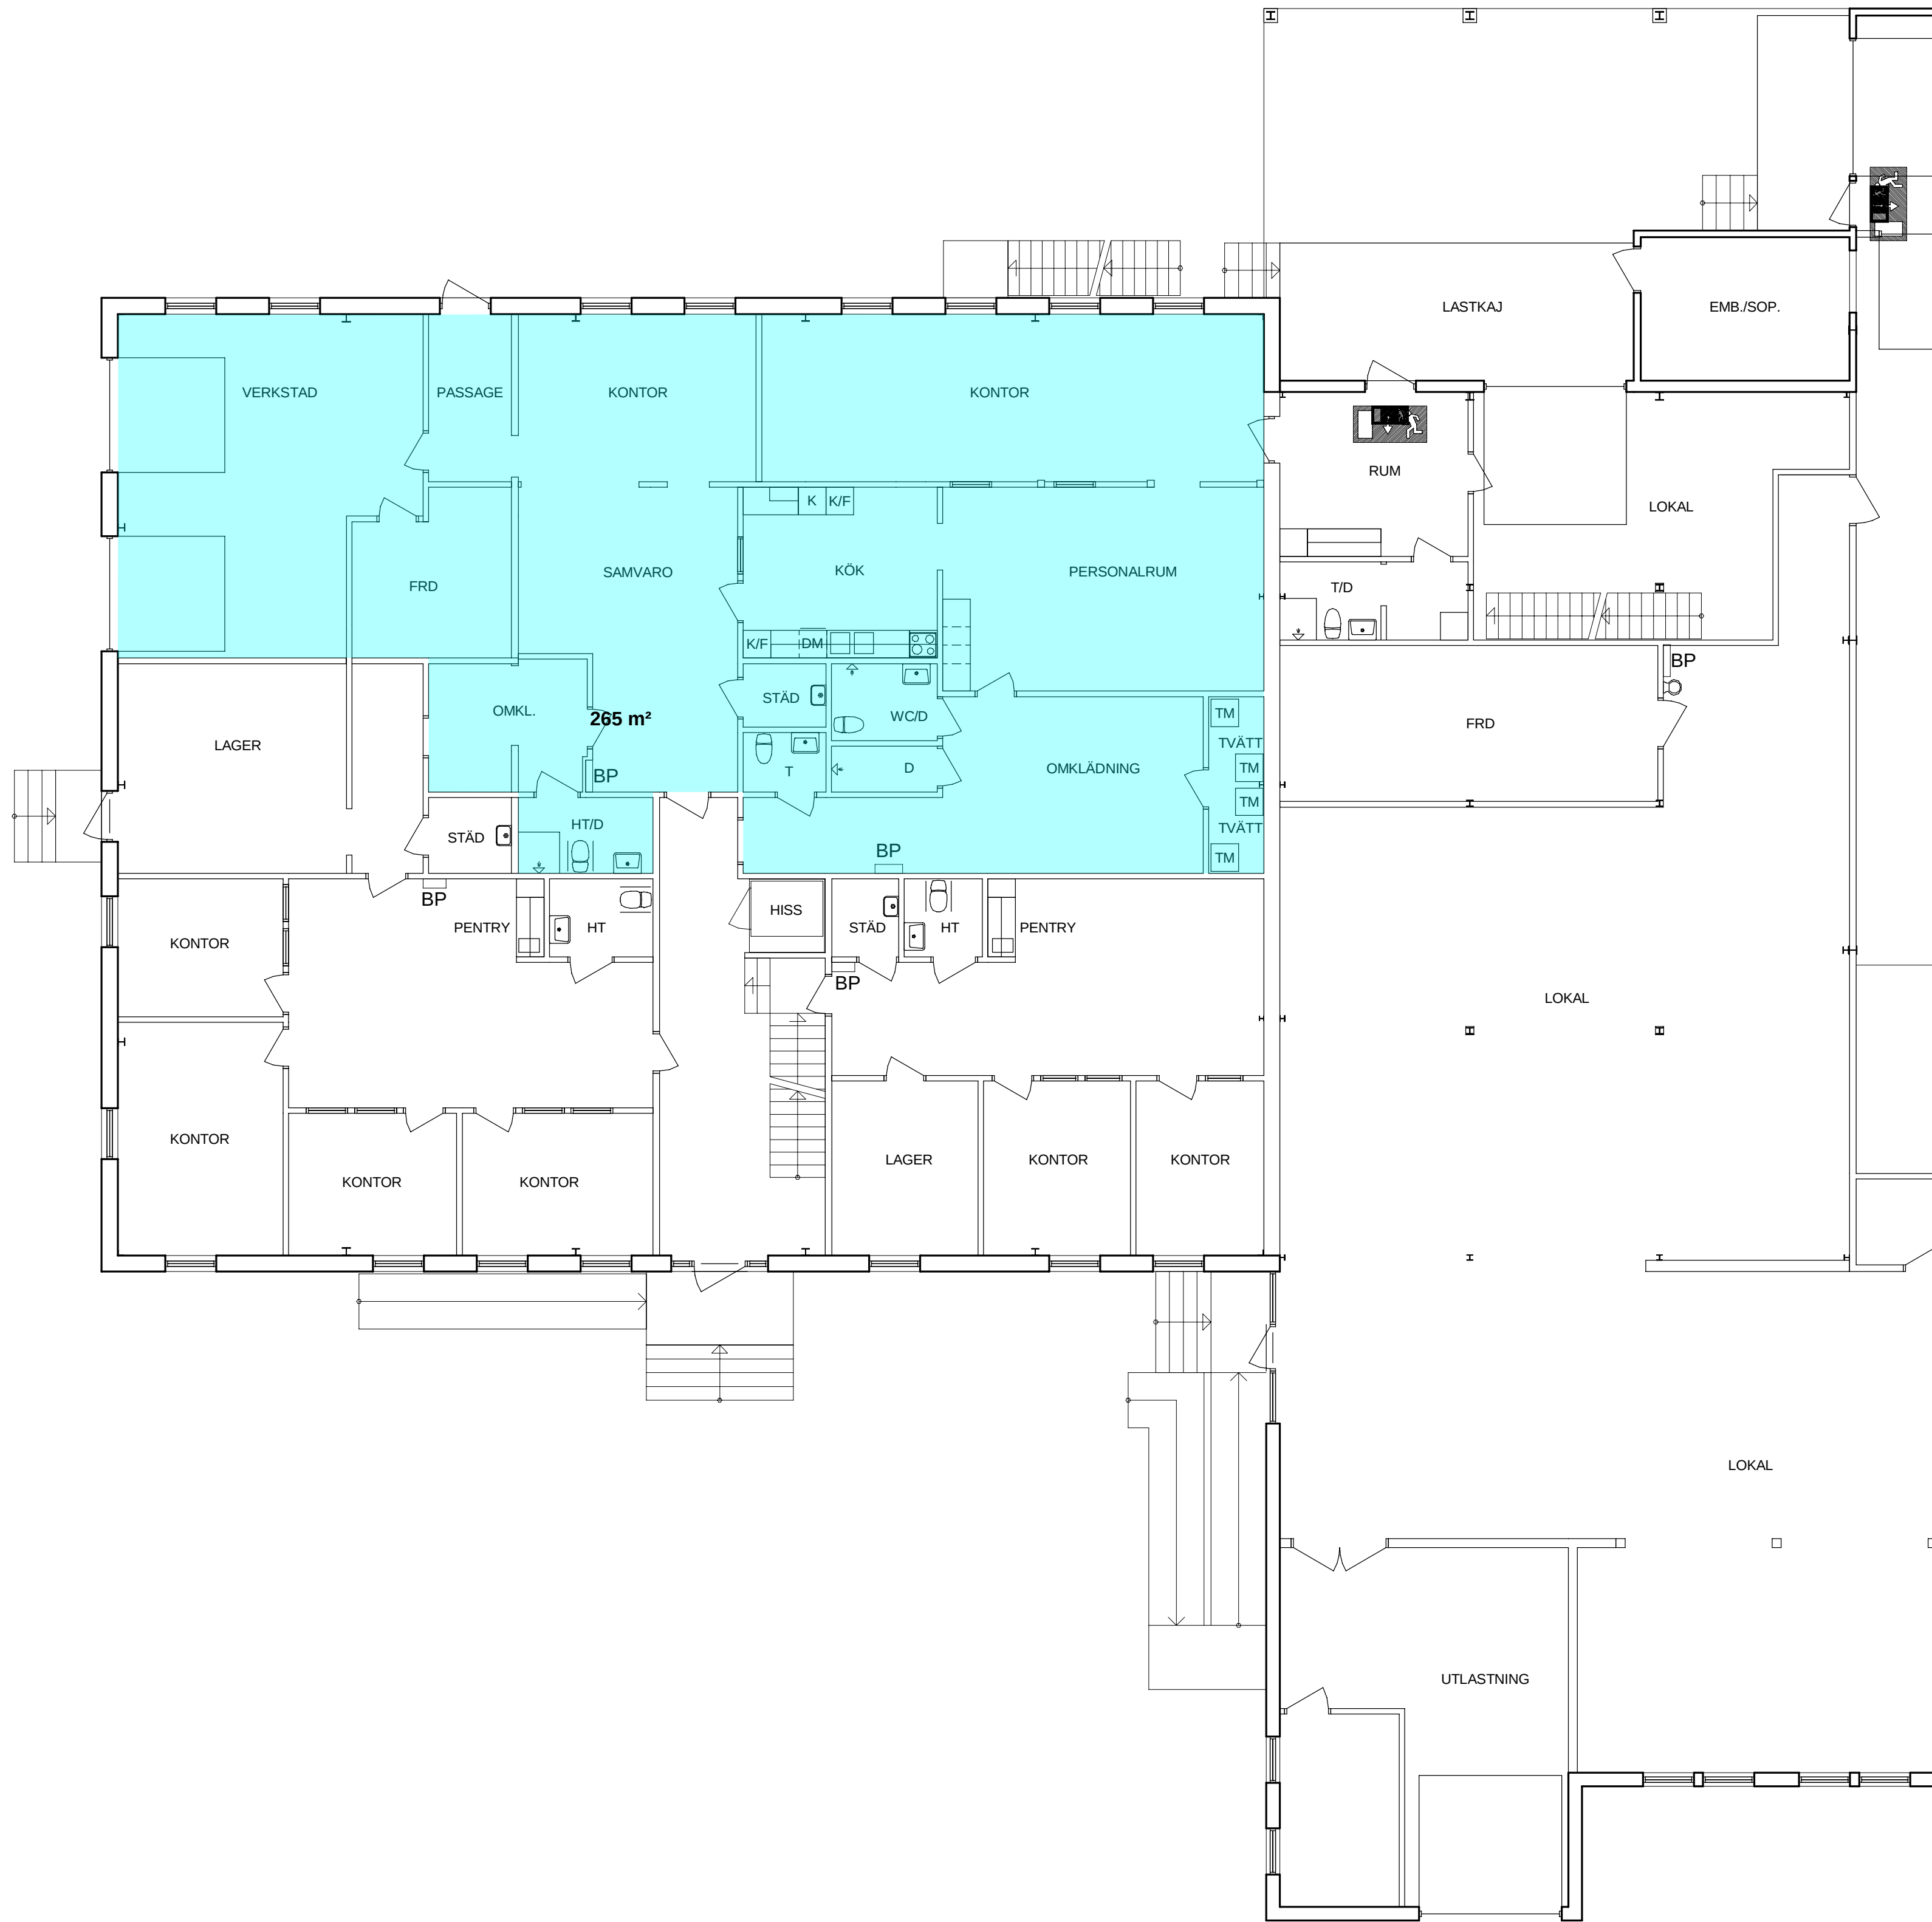


2024-03-18

BET	ANDRINGEN AVSER	DATUM	SIGN
RELATIONSHANDLING			
MERKURIUS 5			
FASTIGHETSBETECKNING			
☒	A AFRY Ark studio		tel. 010-505 00 00
UPPDRAG NR	RITAD/KONSTR. AV	HANDLÄGGARE	
D0098666	HK	KARLSSON	
DATUM	ANSVARIG		
DEL AV PLAN 1			
SKALA	NUMMER	BET	
A1 1:100 A3 1:200	A-101		