



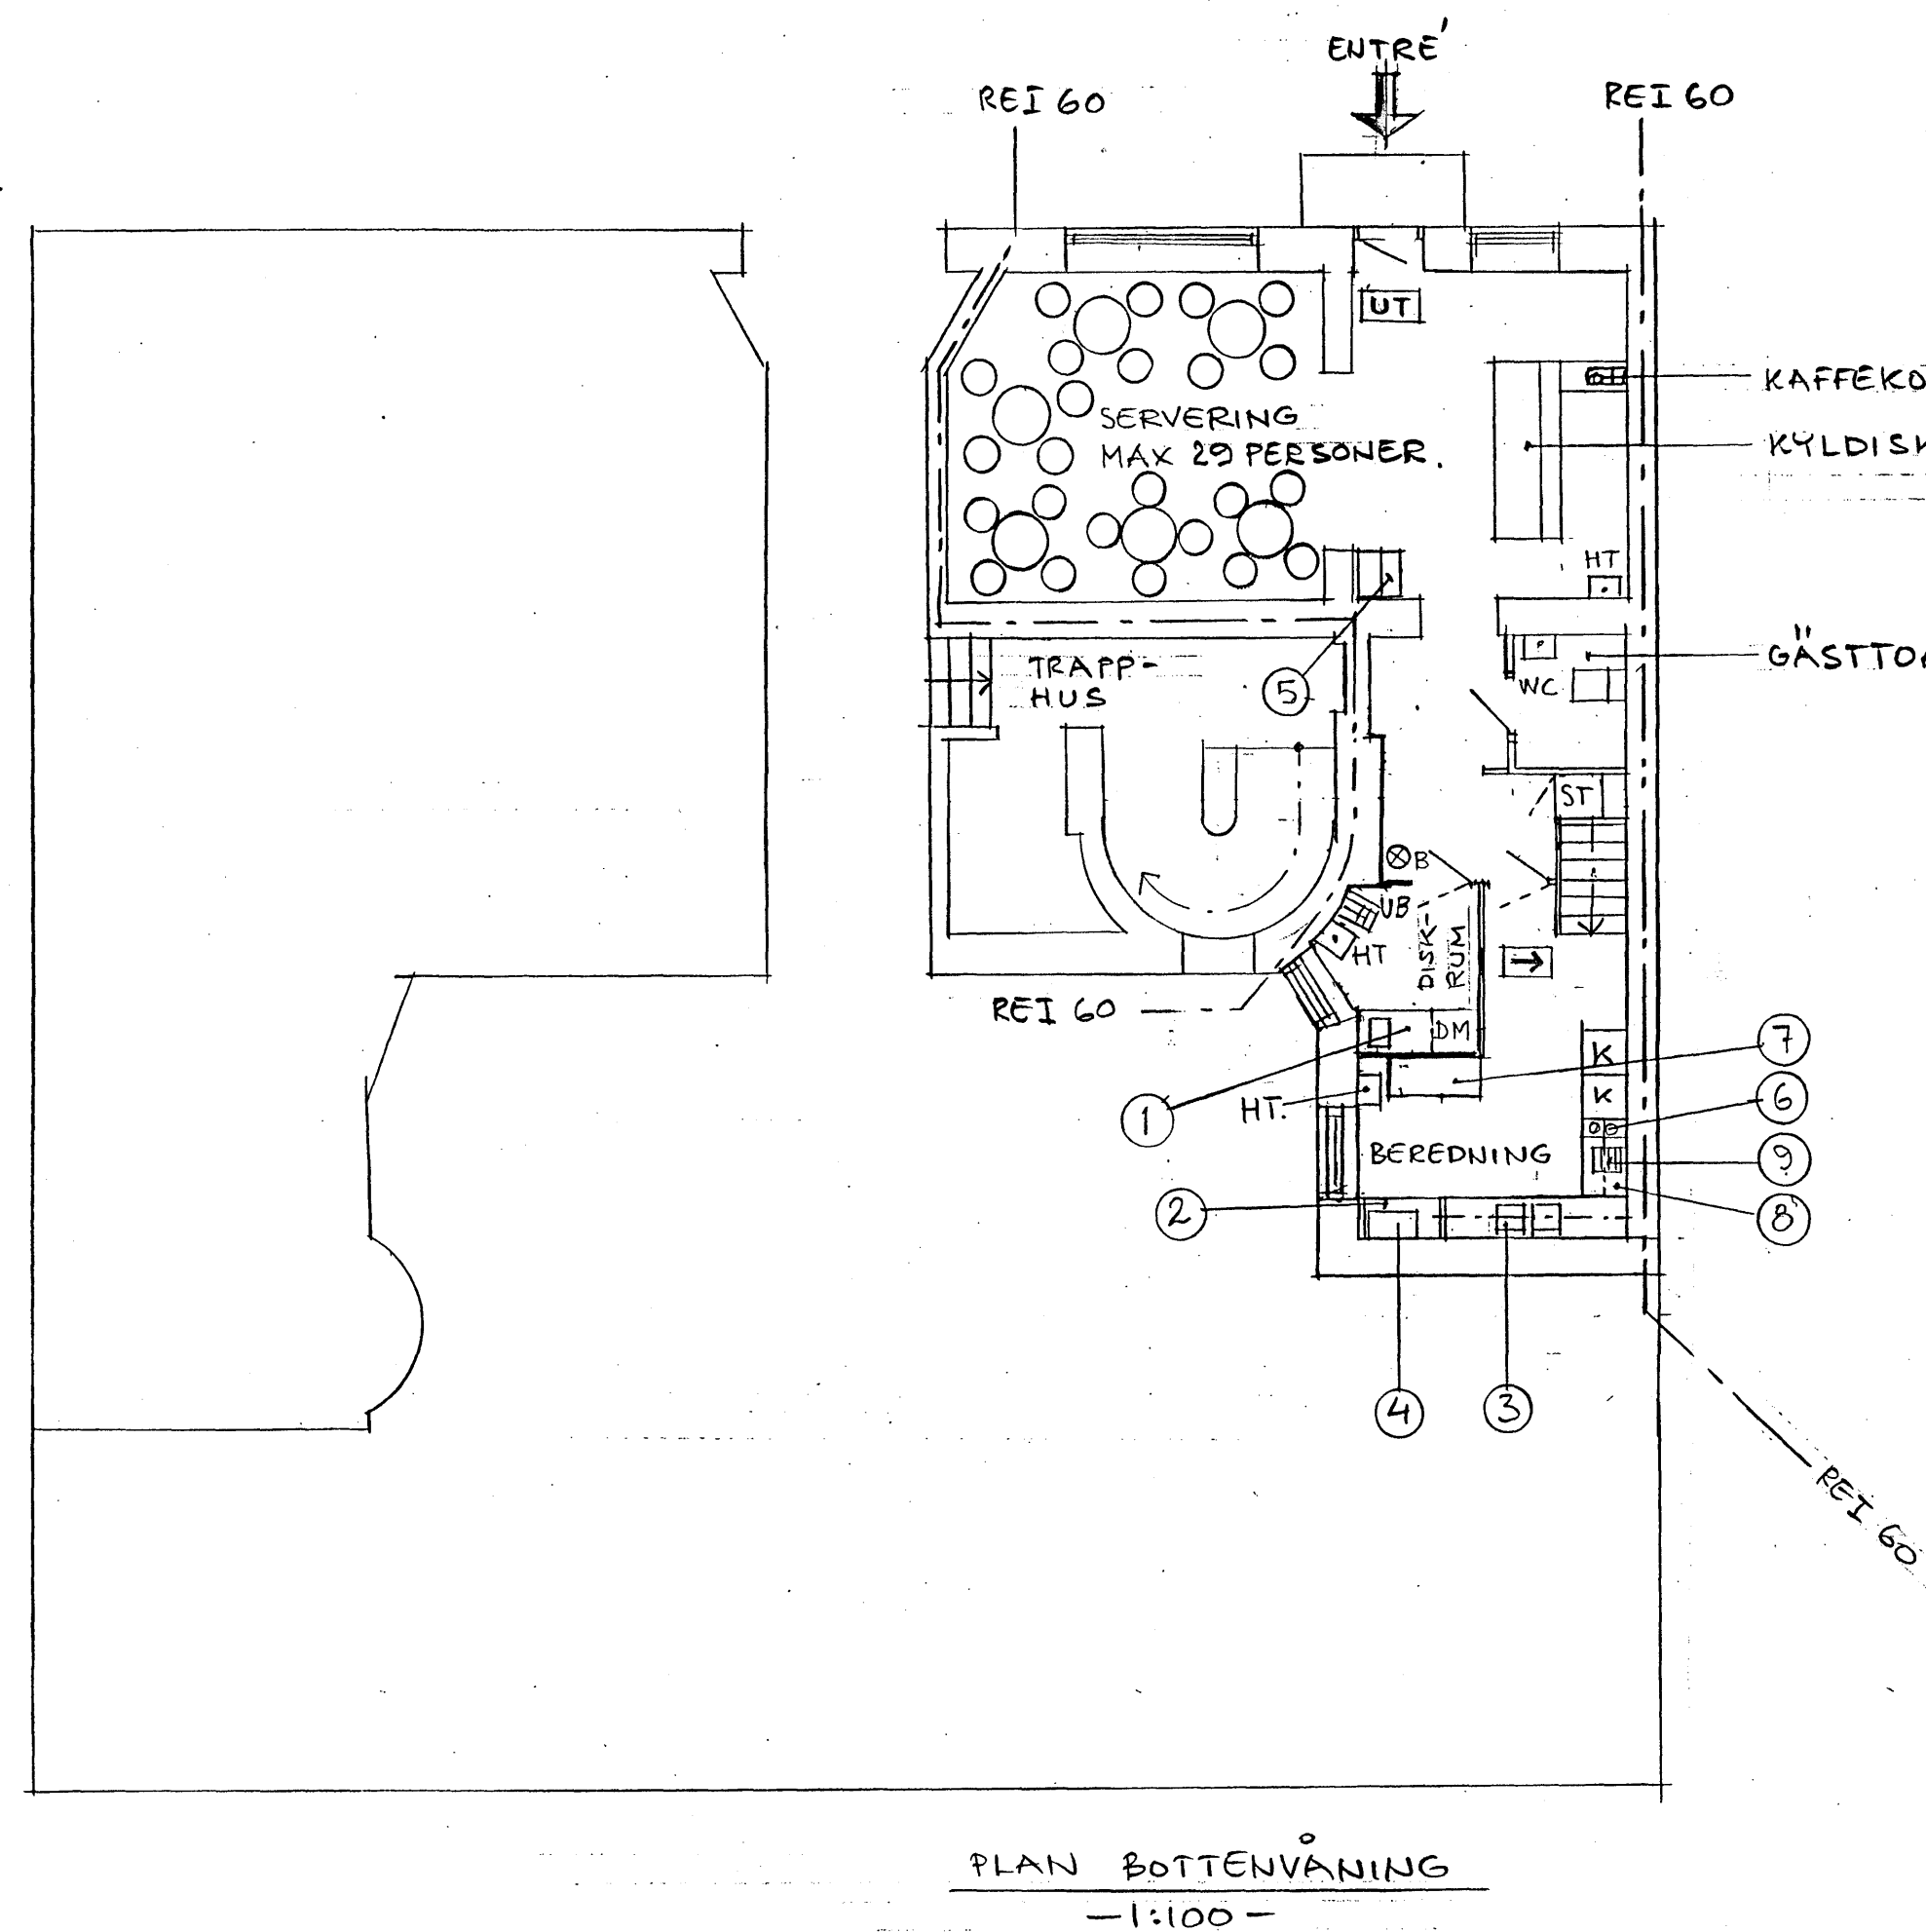

- K = KYLSKÅP.
HT = HANDTVÄTTSTÄLL.
F = Frys.
DM = DISKMASKIN (HUSHÅLLS-).
ST = STÄDSKÅP.
UB = UTSLAGSBÄCK.
1 = DISKBÄNK.
2 = VARMLUFTSUGN.
3 = ROSTFRI BÄNK MED HO FÖR SALLADSBEREDNING.
4 = MIKROVÄGSUGN, MONTERAS PÅ VÄGG.
5 = FLÄSKKYL.
6 = 2 ST VÄRMEPLATTOR.
7 = KALLSKÄNK.
8 = SKÅP FÖR TORRPRODUKTER, SALT, KRYDDOR O. DYL, VÄGGSKÅP.
9 = MINIGRILL FÖR VARMA SMÖRGÅSAR.

DÖRR D1: ÅGÖS, MED DÖRRSTÄNGARE.

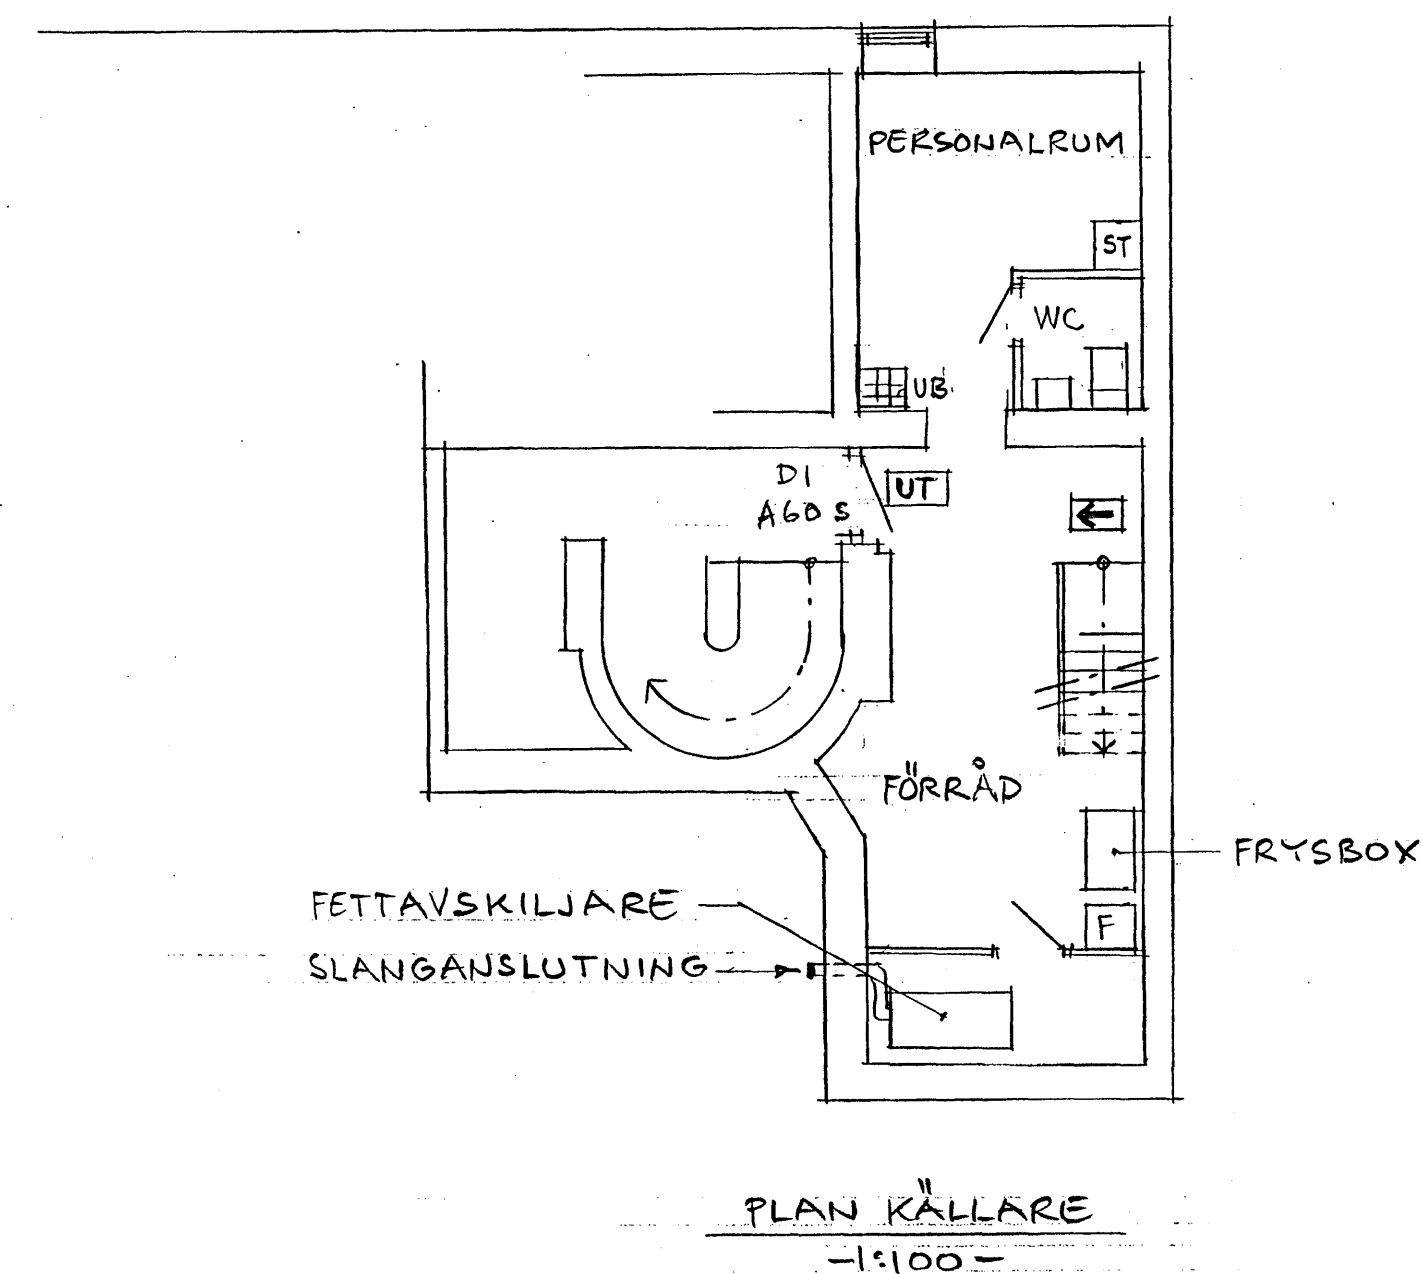

FÖR SAMTLIGA ARBETEN GÄLLER BBR 94.
GRUNDLÄGGANDE BRANDSKYDDSKRAV BR 1.

BEF. MEKAN. VENTILATION ENLIGT SEPARATA HANDLINGAR.
VENTILATIONEN SKALL VARA UTFÖRD SÅ ATT LUKT-
OLÄGENHETER FÖRHINDRAS I NÄRLIGGANDE LOKALER
OCH BOSTÄDER. FLÄKTAR FÅR EJ GE UPPHOV TILL
LJUDNIVÅER SOM ÖVERSKRIDER NATURVÄRDSVERKET'S
RIKTLINJER FÖR EXTERNT INDUSTRIBULLER INVID
NÄRLIGGANDE BOSTÄDER OCH LOKALER.
LJUDNIVÅN FÅR EJ ÖVERSTIGA 35 dB PÅ DAGEN OCH
30 dB PÅ NATTEN I INTILLIGGANDE BOSTÄDER OCH
LOKALER, SE ÄVEN BBR 94 KAP. 7.
VÄGLEDDANDE MÄRKERING FÖR NÖDUTRYMMNING SKALL
UPPSÄTTAS.

FETTAVSKILJARE FINNS INSTALLERAD.
BRANDSLÄCKARE CO₂ (KOLSYRA) UPPSÄTTES I BERED-
NINGSAVDELNINGEN.

⊗ = BRANDSLÄCKARE.

--- = BRANDCELLSGRÄNS

BEFINTLIGT SOPRUM FÖR PAPPER OCH ANNAT AVFALL =
"HUSHÅLLSSOPOR" KAN ANVÄNDAS MED FASTIGHETS-
ÄGARENS GODKÄNNANDE.

MALMÖ STADSBYGGNADSNÄMND
TILLHÖR BYGGNAMÅLAN
98-02-09 BA 0079
RELATIONSHANDLING
Lit A → MIKRO

MALMÖ STADSBYGGNADSNÄMND
STADSBYGGNADSKONTORET
1998-01-27
Dnr

REV. D OMDISPOSITION I BEREDNING 97-12-04 RHP
REV. C ÄNDRINGAR I DISKRUM 97-09-11 RHP
REV. B ÄNDRAD PLANLÖSNING 97-08-25 RHP
REV. A BEREDNING 97-08-21 RHP

KV RAPPHÖNAN 13, MALMÖ. (BERGSGATAN 5)

BEFINTLIG BYGGNAD.

CAFE' OCH SMÖRGÅSBUTIK.

PLANER

SKALA 1:100

MALMÖ 1997-08-15

TEL: 040-214911
040-534253

Rolf H. Petersen A1.D