



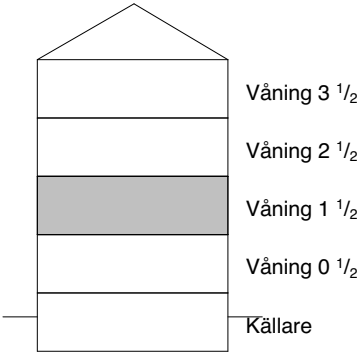

 **RÅDA**
konsulterande arkitekter
Tomas Hedberg
tomas.hedberg@radaark.se
070 - 961 81 00
Kindbovägen 12, 435 30 Mölnlycke

studio
orto
Philip Hedberg
philip@studioorto.se
073 - 338 04 23
Tredje Långgatan 13B, 413 03 Göteborg
Gustav Bergman
gustav@studioorto.se
070 - 938 28 17

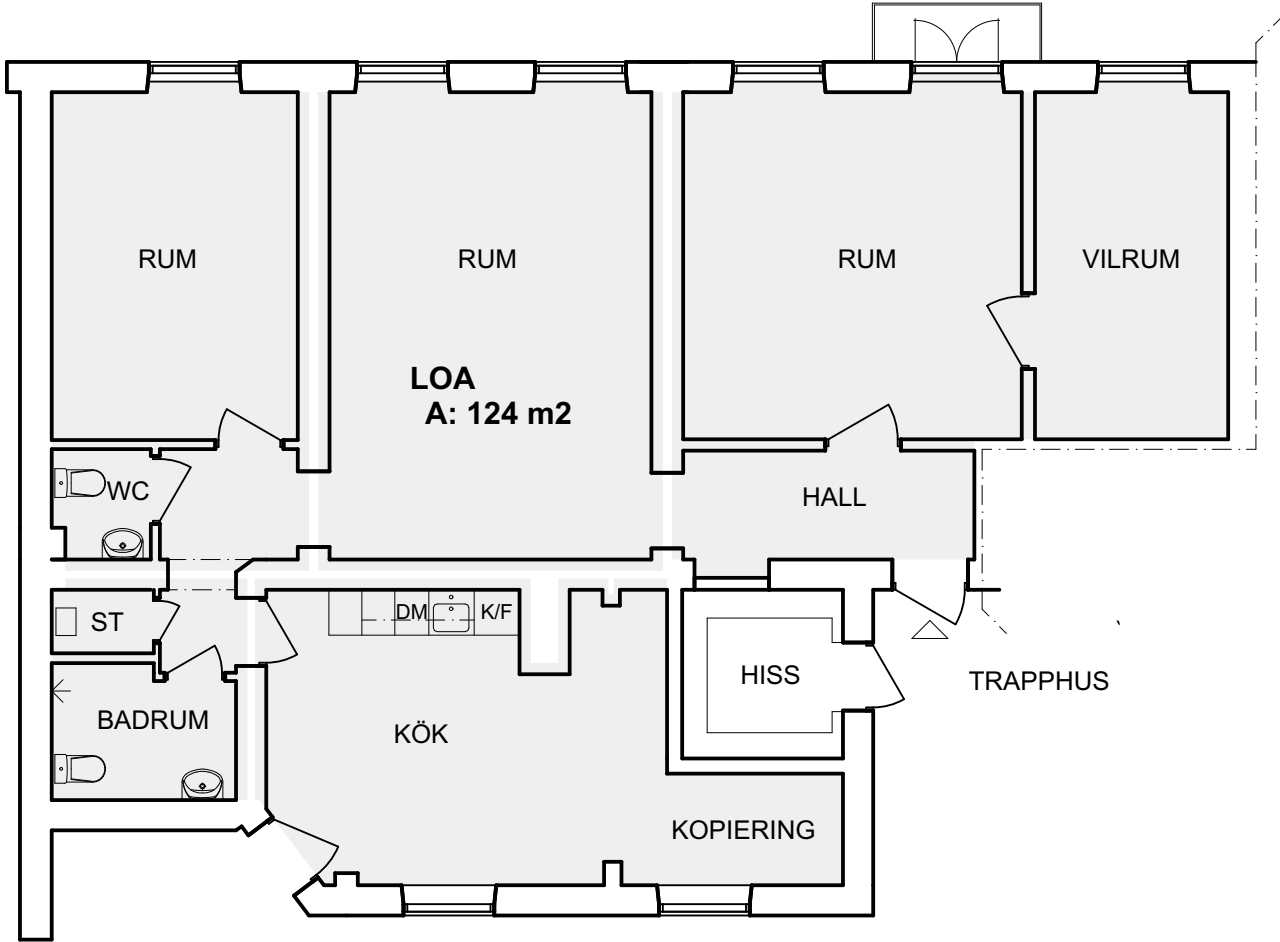

Skala
1:100

Mätvärd area enl SS 21054:2020
Justering för ventilationskanaler, tjocka väggar mm
räknas bort i planritning.

Uppdrags Nr:
25017/2022980

Mätt & Ritad av:
Philip Hedberg

Granskad:
Tomas Hedberg

Relationshandling

Kristinelundsgatan 16, Göteborg
LOKAL 0111
Redovisning LOA

Datum:
2025-03-31

Nummer:
A12

BET