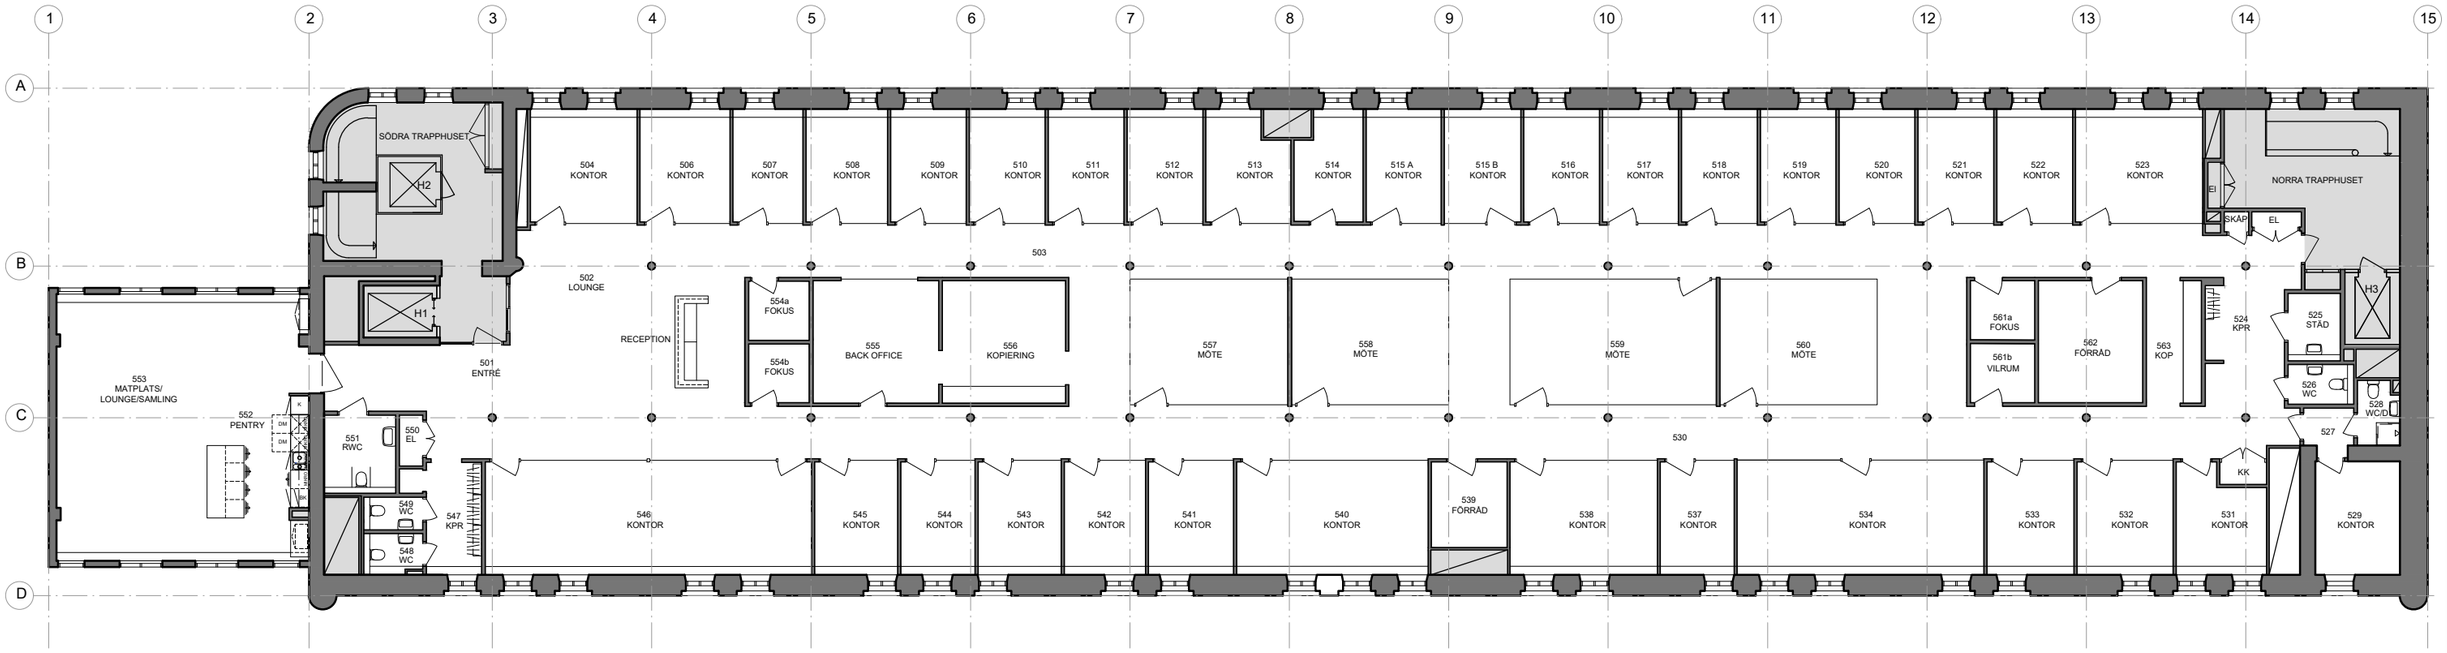

SKALA 1:200

0 5 10m

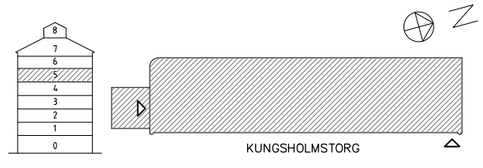

BET	ANT	ÄNDRINGEN AVSER	DATUM	SIGN

RELATIONSHANDLING

afa FASTIGHETER

FASTIGHET	KOORDINATSYSTEM
KV. MULLBÄRSTRÄDET 6	
ADRESS KUNGSHOLMSTORG 5	
Å Afa Fastigheter	08-696 47 00

UPPDRAGSNUMMER	RITAD AV	HANDLÄGGARE
	MK	MK
DATUM	REV. DATUM	ANSVARIG
2024.11.05		

PLANRITNING
PLAN 5

BYGGNAD	PLAN	VÅNING	DEL
406	5	5TR	

SKALA	RITNINGSNUMMER	BET
1:200 (A3)	A-40.1-0500-406	