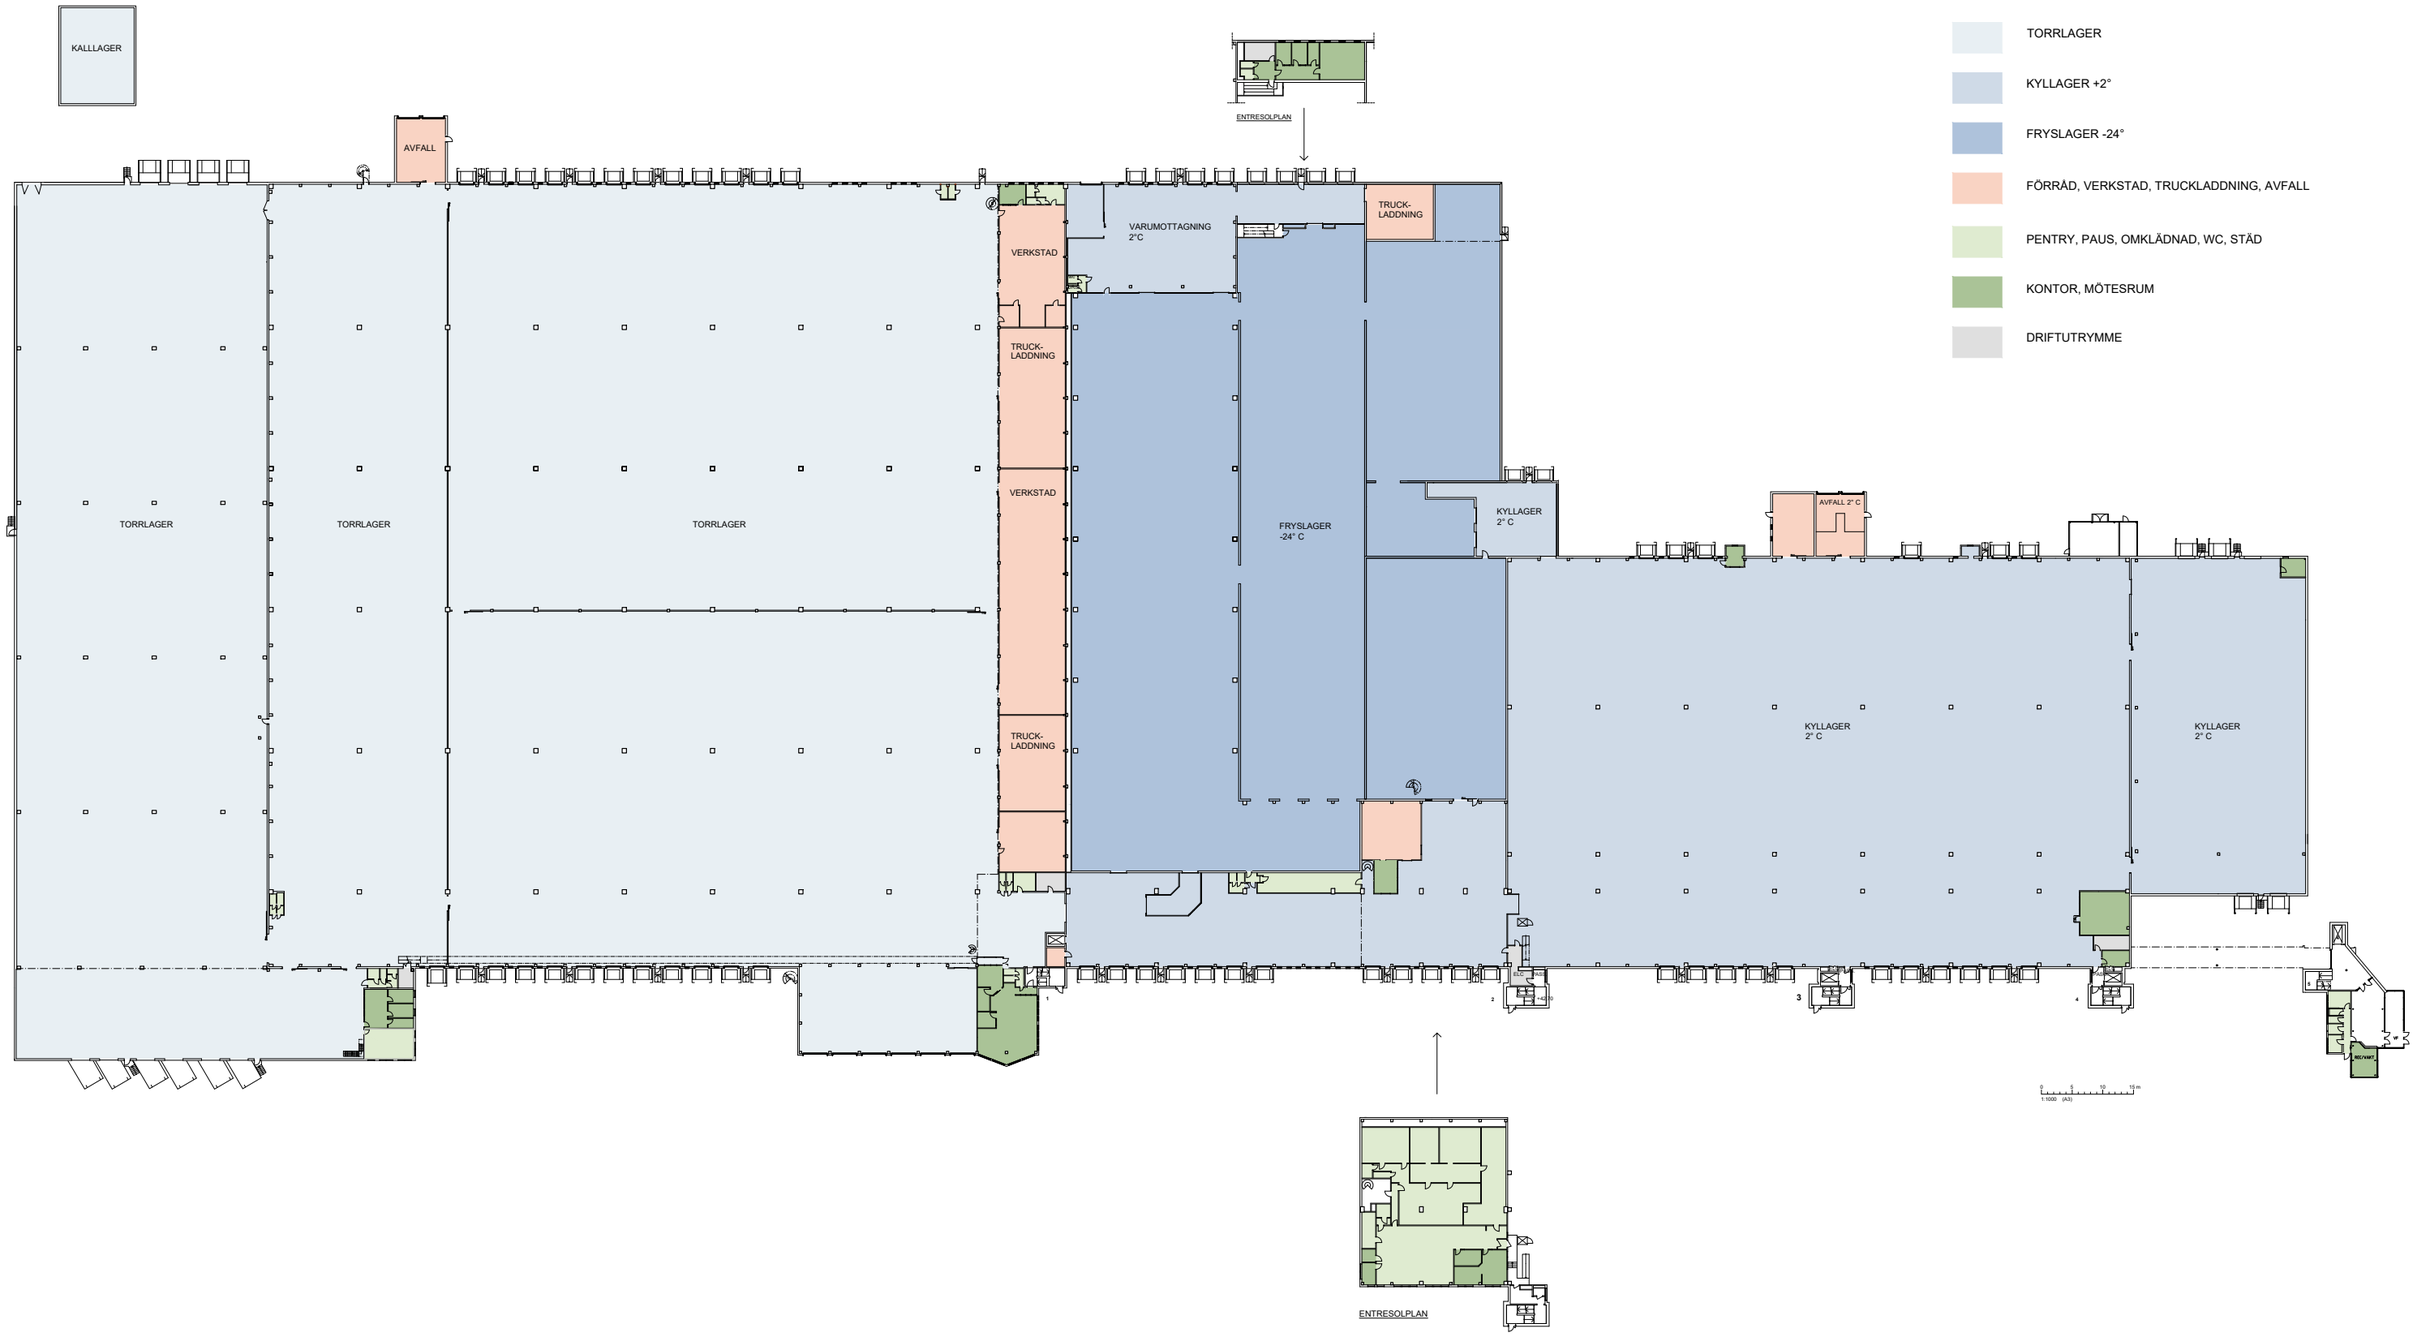

JORDBROMALM 4:3 I LILLSJÖVÄGEN 7 I HANINGE I PLAN 2, ENTRÉVÅNING I LEDIGA LOKALER

AB | SAGAX

pan arkitekter

RELATIONSRITNING 2021 12 03