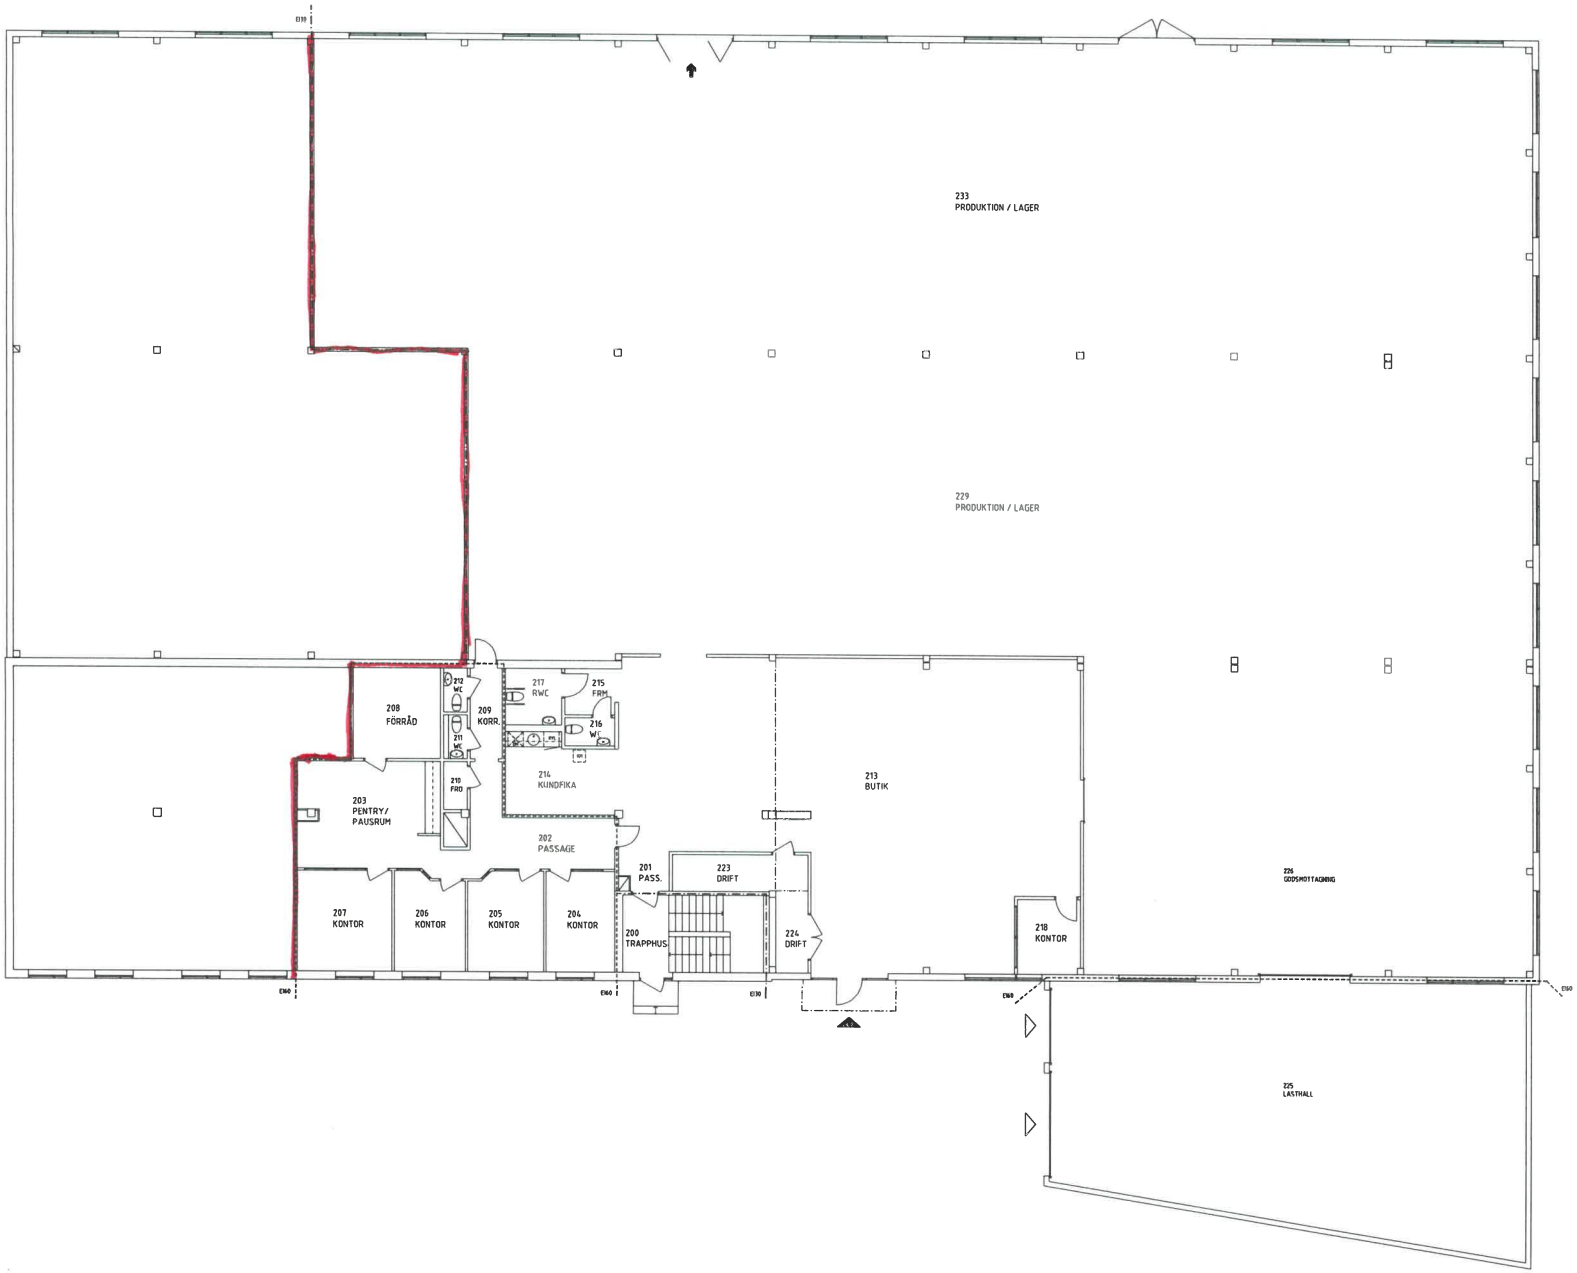

BET	ANT	ÄNDRINGEN AVSER	DATUM	SIGN

RELATIONSHANDLING

AB|SAGAX

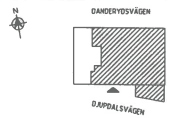

A	PAN ARKITEKTER AB	Mobil 070-341 12 15	pan.arkitekter@tella.com
K	--	--	--
V	--	--	--
F	--	--	--
P	--	--	--
	--	--	--

OBJEKTSNUMMER	PROJEKTNUMMER	
UPPDRAG NR	RITAD/KONSTR AV	HANDLÄGGARE PAN
DATUM 2017-07-10	ANSVARIG PER ARFVIDSON	

SKALA	NUMMER	BET
1:100 A1	A-40.1-020	

REF

LAGER:

PLOT