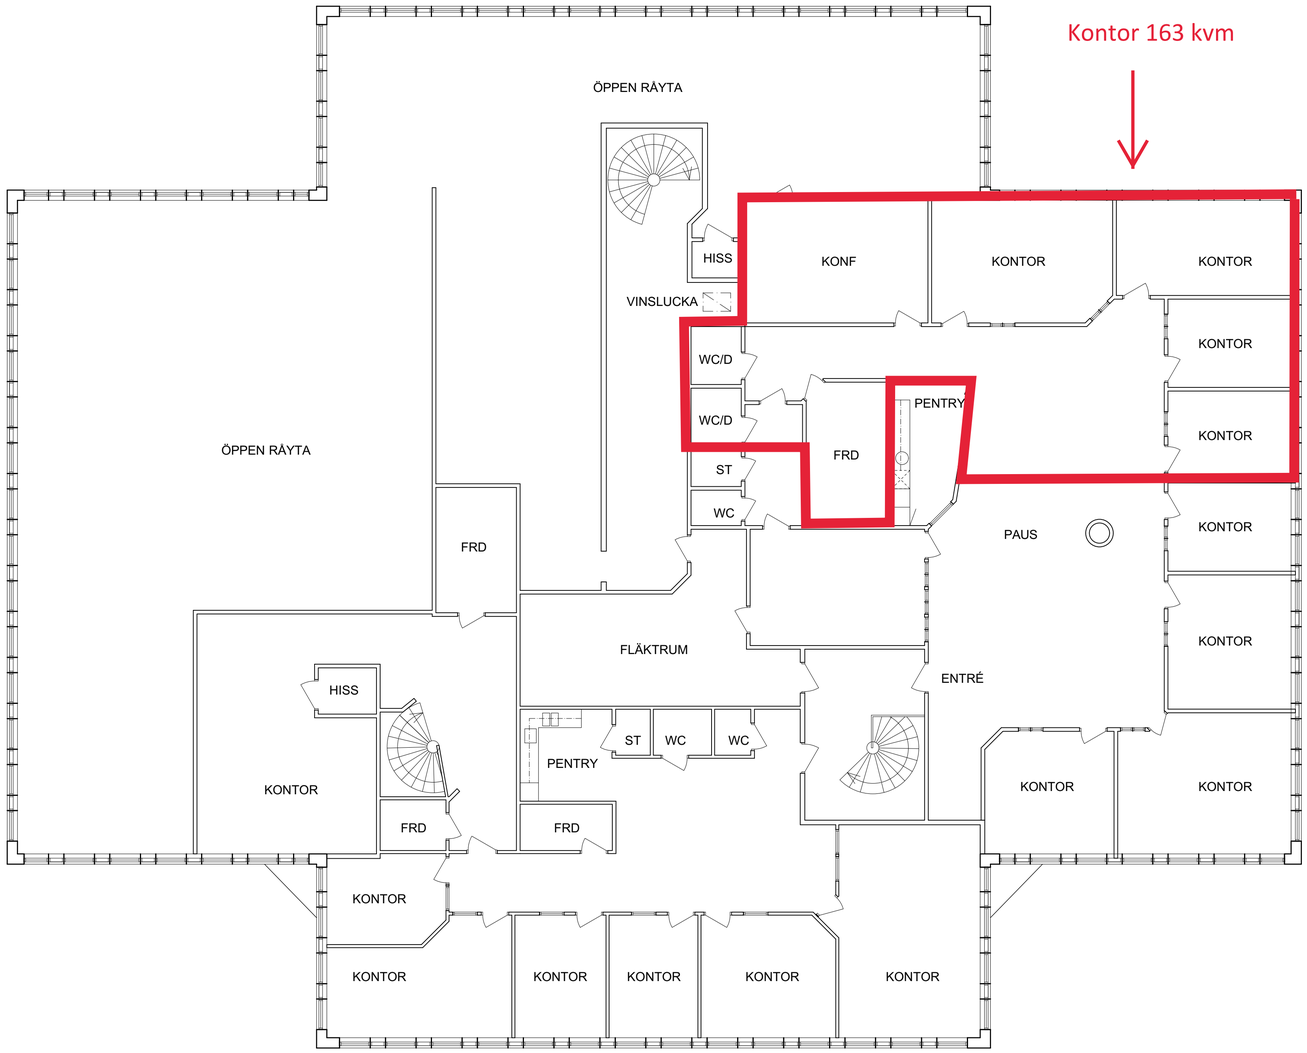

SKALA 1:100

0 1 2 5 10
METER

BET	ANT	ÄNDRING AVSER	DATUM	SIGN

RELATIONSRITNING

Kv. Skälby 3.1452 (HUS H)
JÄRFÄLLA KOMMUN

Mileway

A	VIZ Arkitektkontor AB	tel.nr. 08 - 55 69 19 00
K		
VVS		
Sp		
E		
B		

UPPDRAG NR	RITAD AV	HANDLÄGGARE
	H. FRONDELL	J. LARSSON
DATUM	ANSVARIG	
2017-05-18	A. LINDQVIST	

Planritning
Plan 3, 2tr

SKALA	NUMMER	BET
A1 - 1:100 A3 - 1:200	A-40.1-H30	