Mileway

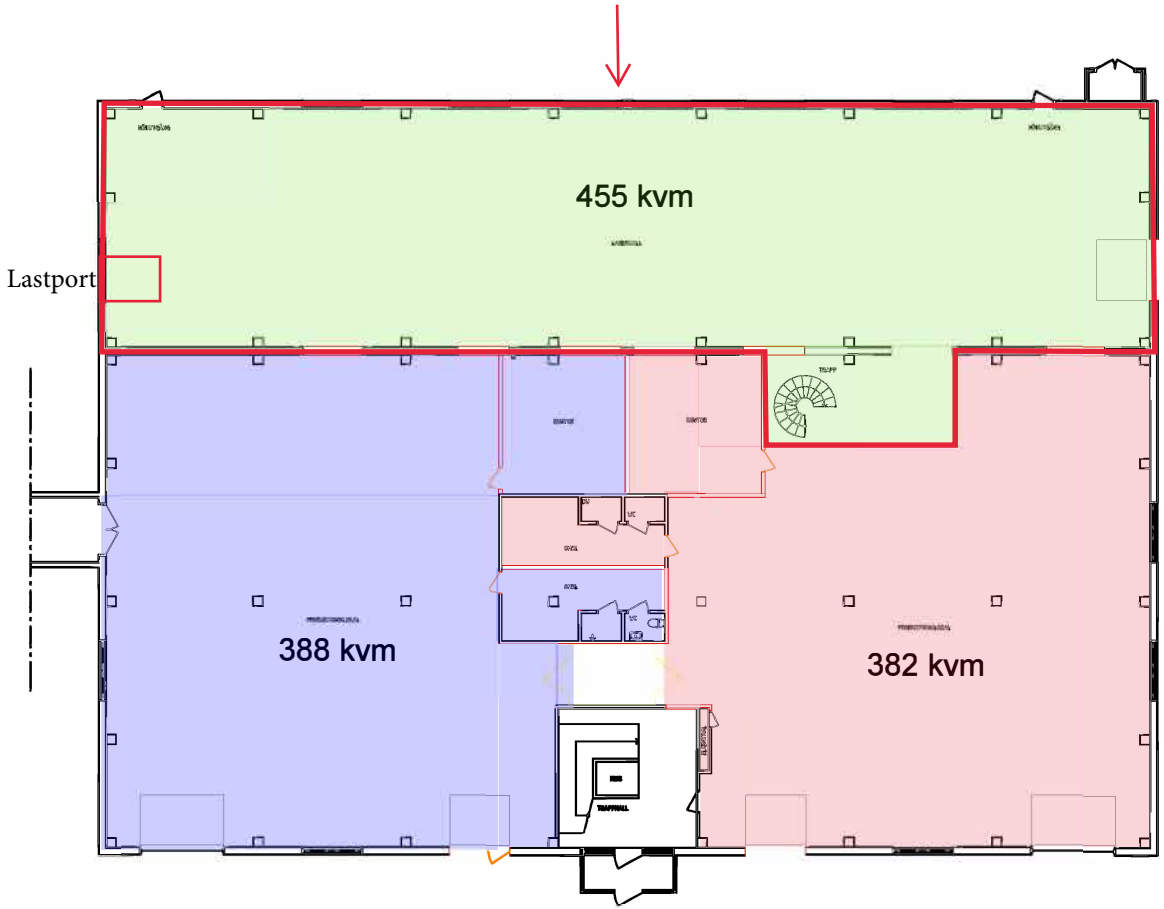

FÅR EJ BETRAKTAS SOM UPPMÄTNINGSRITNING DÅ DETALJMÄTNING EJ ÄR UTFÖRD. VISSA AVVIKELSER KAN FÖREKOMMA.

0 5 10 m

RELATIONSHANDLING

VIBY 19:53, 19:54
STOCKHOLM

ARKITEKTHUSET Monarken

19048	PER	HANS KOHKOMMEN
2011-08-31	HANS KOHKOMMEN	

KONTOR & VERKSTADSLOKAL

PLAN 1, DEL2 BEFINTLIGA FÖRHÅLLANDEN

ÖVERSIKT

A-04.1-02