Mileway

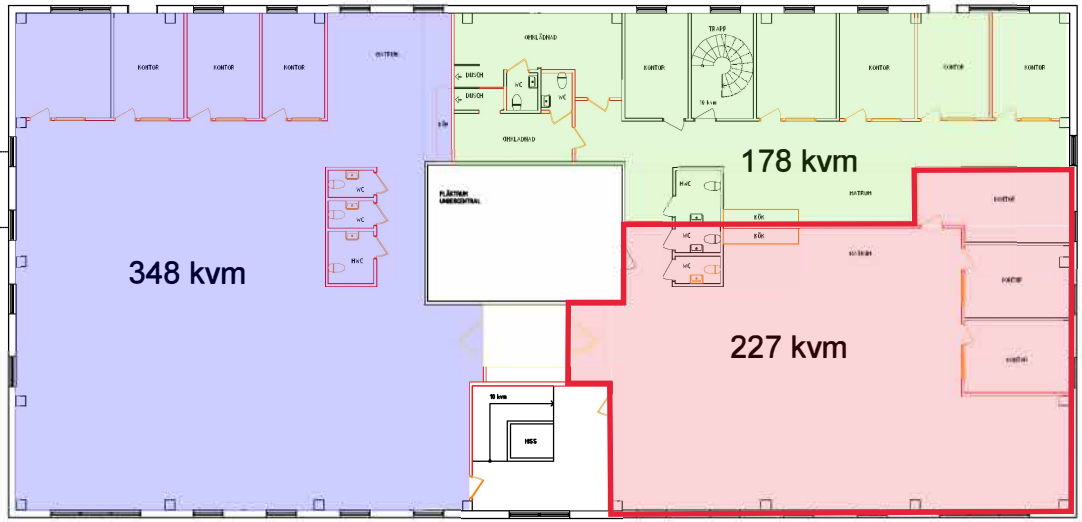

FÅR EJ BETRAKTAS SOM UPPMÄTNINGSRITNING DÅ DETALJMÄTNING EJ ÄR UTFÖRD.
VISSA AVVIKELSER KAN FÖREKOMMA.

0 5 10 m

UPPDATERING UTFÖRD A V
PROJEKTERINGSAGEMANG, PEGE LG 2011-05-16

RELATIONSHANDLING

VIBY 19:53, 19:54
STOCKHOLM

Monarken

UPPDRAGS NR	RITAD AV	HANDLÄGGARE
1004-8	MK	HANS KOHKOINEN

DATUM	ANSVARIG
2011-05-31	HANS KOHKOINEN

KONTOR & VERKSTADSLOKAL
PLAN 2, DEL2 BEFINTLIGA FÖRHÅLLANDEN
ÖVERSIKT

SKALA	NUMMER	BET
1:100 (A1) 1:200 (A3)	A-04.1-24	

GROUP AB\38934\ UPPDATERING AV FASTIGHETSDOKUMENTATION\VIBY 19_53\A-RITNINGAR\KAMP ZINE LOUIS GEORGES

K:\LJUNGHOLMEN\PEGE\01 2012-05-16 13:31

XREF:

LAGER: SB11