Mileway

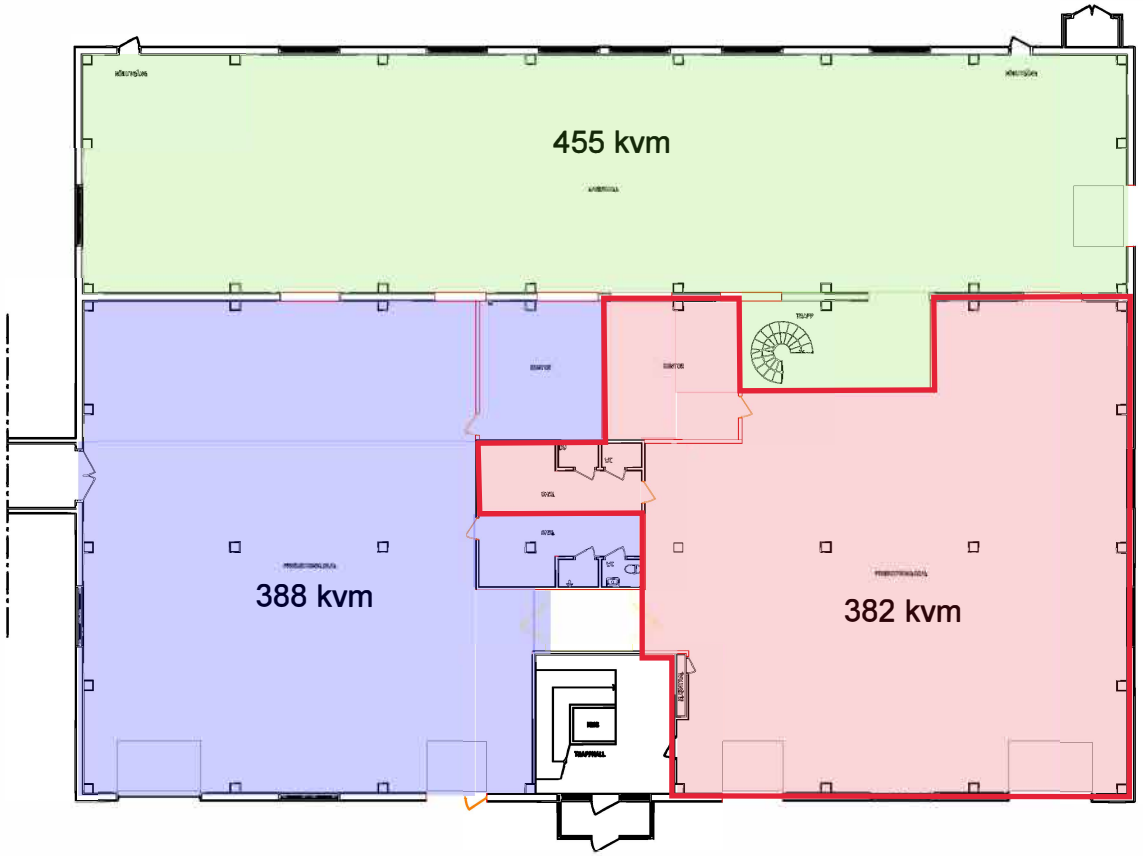

FÅR EJ BETRAKTAS SOM UPPMÄTNINGSRITNING DÅ DETALJMÄTNING EJ ÄR UTFÖRD. VISSA AVVIKELSER KAN FÖREKOMMA.

RELATIONSHANDLING

VIBY 19:53, 19:54
STOCKHOLM

ARKITEKTHUSET Monarken

KONTOR & VERKSTADSLOKAL

PLAN 1, DEL2 BEFINTLIGA FÖRHÅLLANDEN

ÖVERSIKT

A-04.1-02