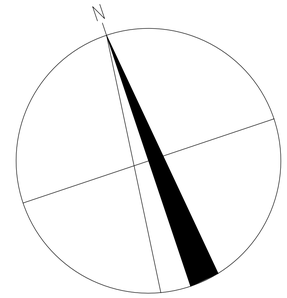

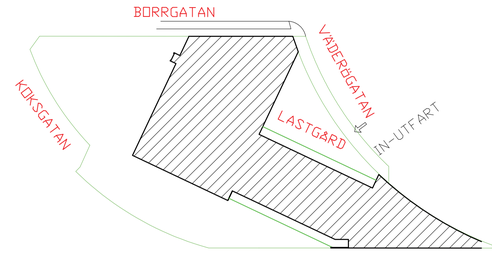

SITUATIONSPLAN

METER
0 2 4 6 8 10 20 30

FORMAT A1: SKALA 1:300
FORMAT A3: SKALA 1:600

BET	ANT	ÄNDRINGEN AVSER	DATUM	SIGN

RELATIONSHANDLING

Mileway

	BH
	A
	K
	V
	E
	L

UPPDRAGSNR	RITAD AV	HANDLÄGGARE
	M S	B L
DATUM	ANSVARIG	
2020-10-29	B L	

PLAN 1
ENTRÉPLAN
ÖVERSIKT

REGISTERFASTIGHET		
KALKGRUNDET 5		
FASTIGHETSNR	SKALA	NUMMER / BET
301041	1:300	A-40-P-0100