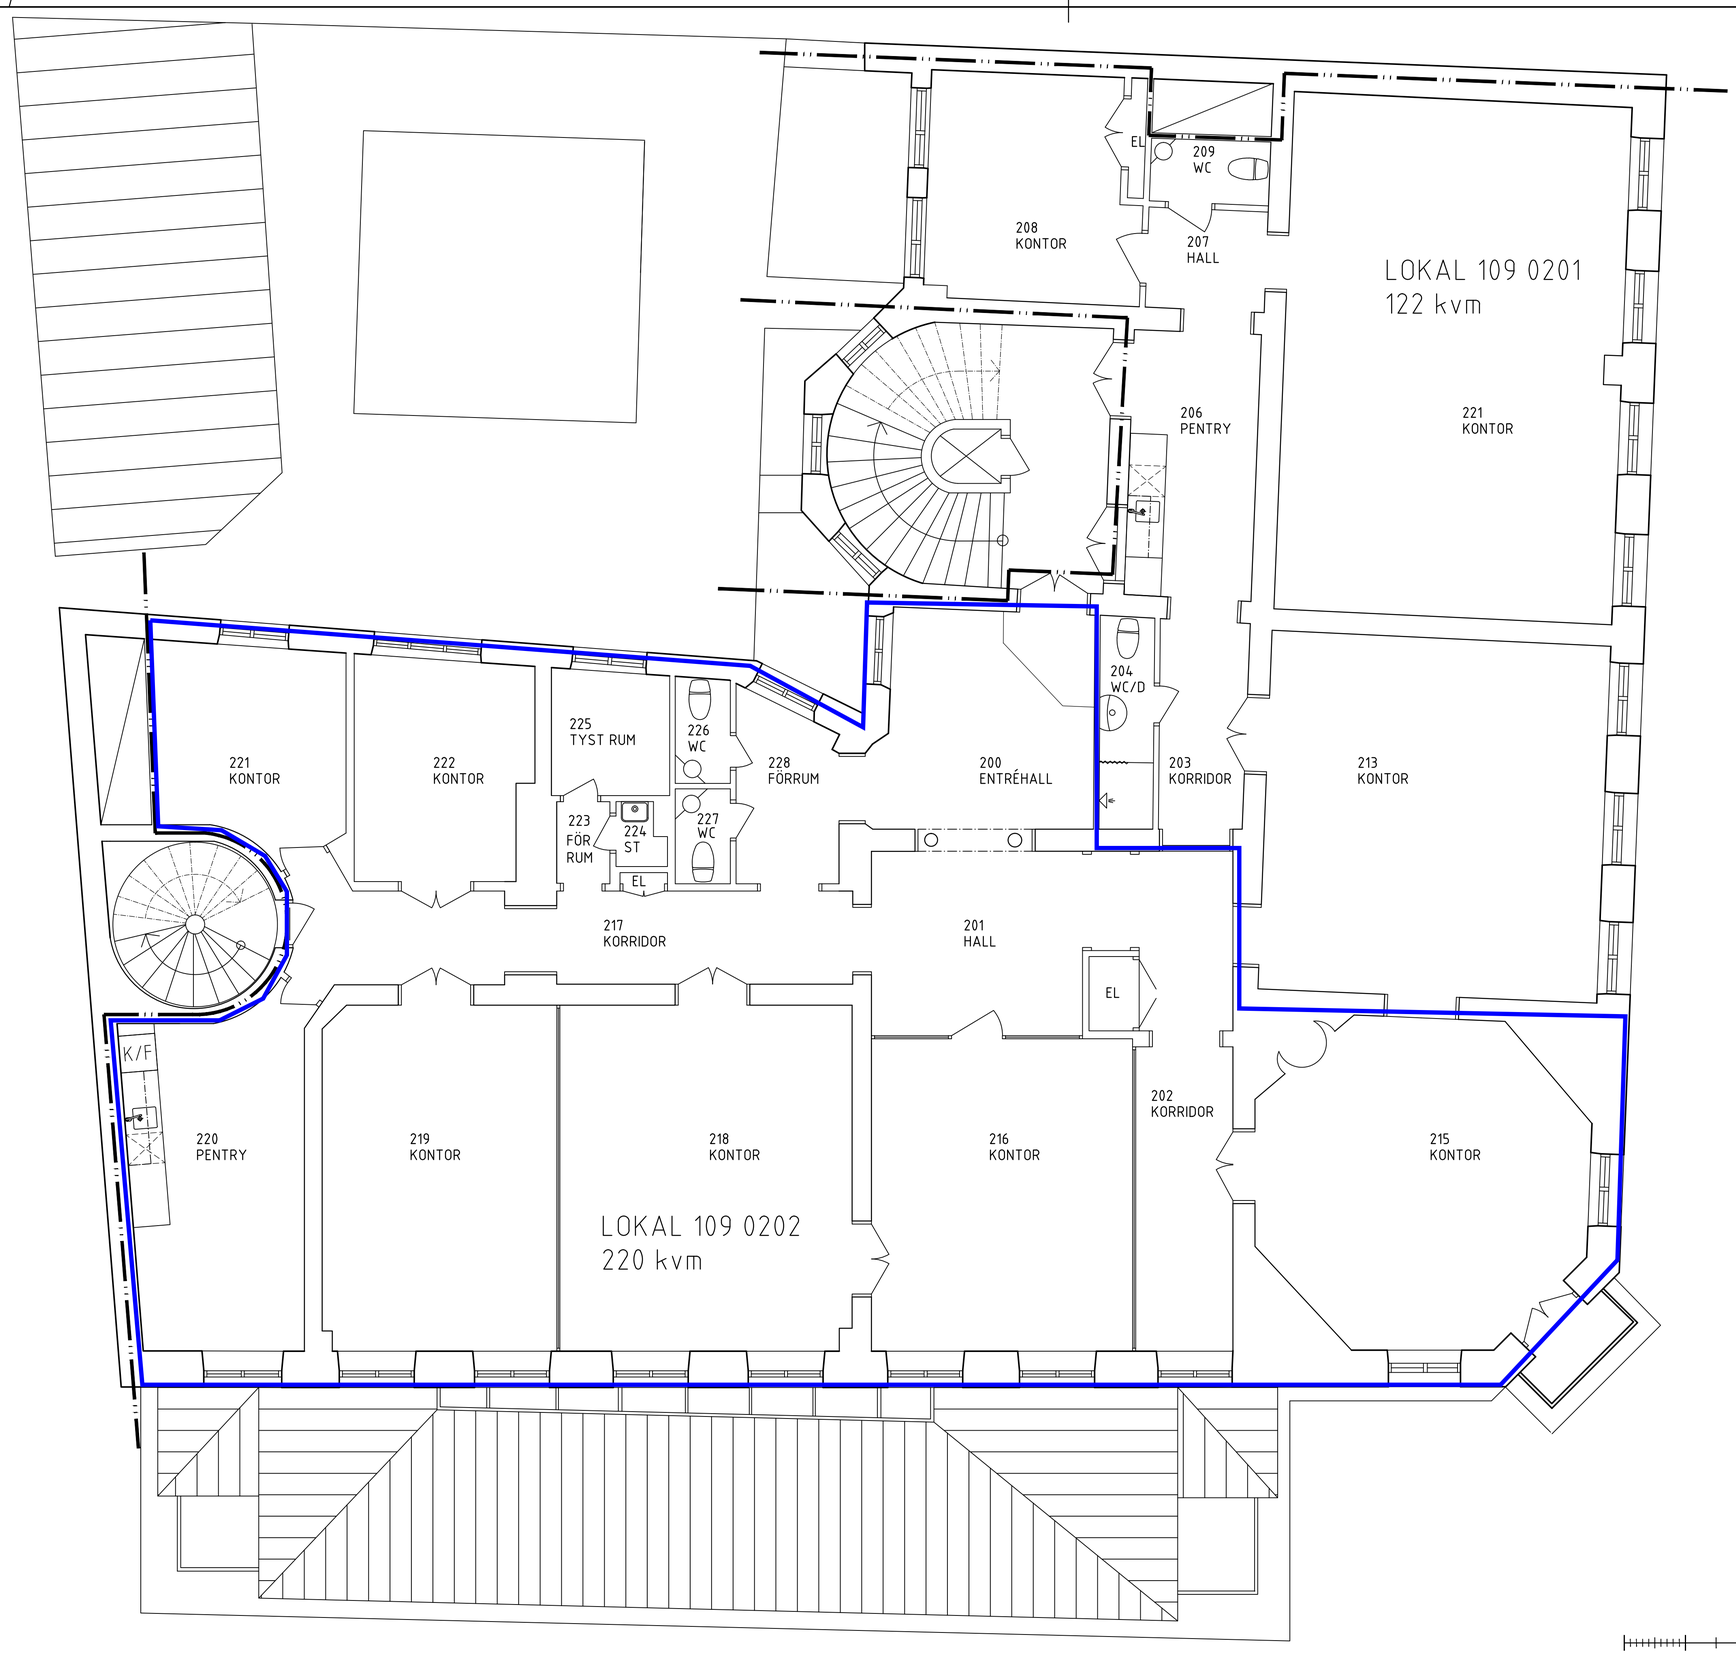

FÖRKLARINGAR OCH FÖRESKRIFTER

ALLA MÅTT ANGES I MM
OCH KONTROLLERAS PÅ PLATS

BET	ANT	ÄNDRINGEN AVSER	SIGN	DATUM
C	1	Relationering	TE	2014-02-04
B	1	Öppningskarm bort	TE	2012-11-29
A	2	EJ PENTRY, MÅTT GP	NK	2012-11-16

RELATIONSHANDLING

BYGGNADSFIRMA
OLOV LINDGREN AB
BESÖK: DROTTNINGGATAN 97, 6 tr
ADRESS: BOX 45079, 104 30 STOCKHOLM
E-POST: cad@olovlindgren.se
TEL: 08 - 690 25 00, FAX: 08 - 33 06 33

Kv. STYRPINNEN 21

KONSULT	FÖRETAG	TEL	FAX
A	e.l.e Arkitekter AB	08-644 54 60	08-644 54 65
K		08-402 38 80	08-406 02 21
V			
E			
B			

UPPDRAG NR	RITAD AV	HANDLÄGGARE
12-0799	N KIISKINEN	N KIISKINEN
DATUM	ANSVARIG	
2012-10-29	T ENEKVIST	

OMBYGGNAD PLAN 1, 2 OCH 3 TR.

PLAN 2 TR.
PLANRITNING

SKALA	NUMMER	BET
(A1) 1:50 (A3)1:100	A-40.1-400	C

PLO: 2014-2-5 14:30 T:\RITNINGAR\STYRPINNEN 21\UTHYRNING PLAN 1TR-3TR\A RELATION\A-401-400.DWG TOMAS

REF: ..\Model\1Plan 2.dwg

LAGER: SB11